


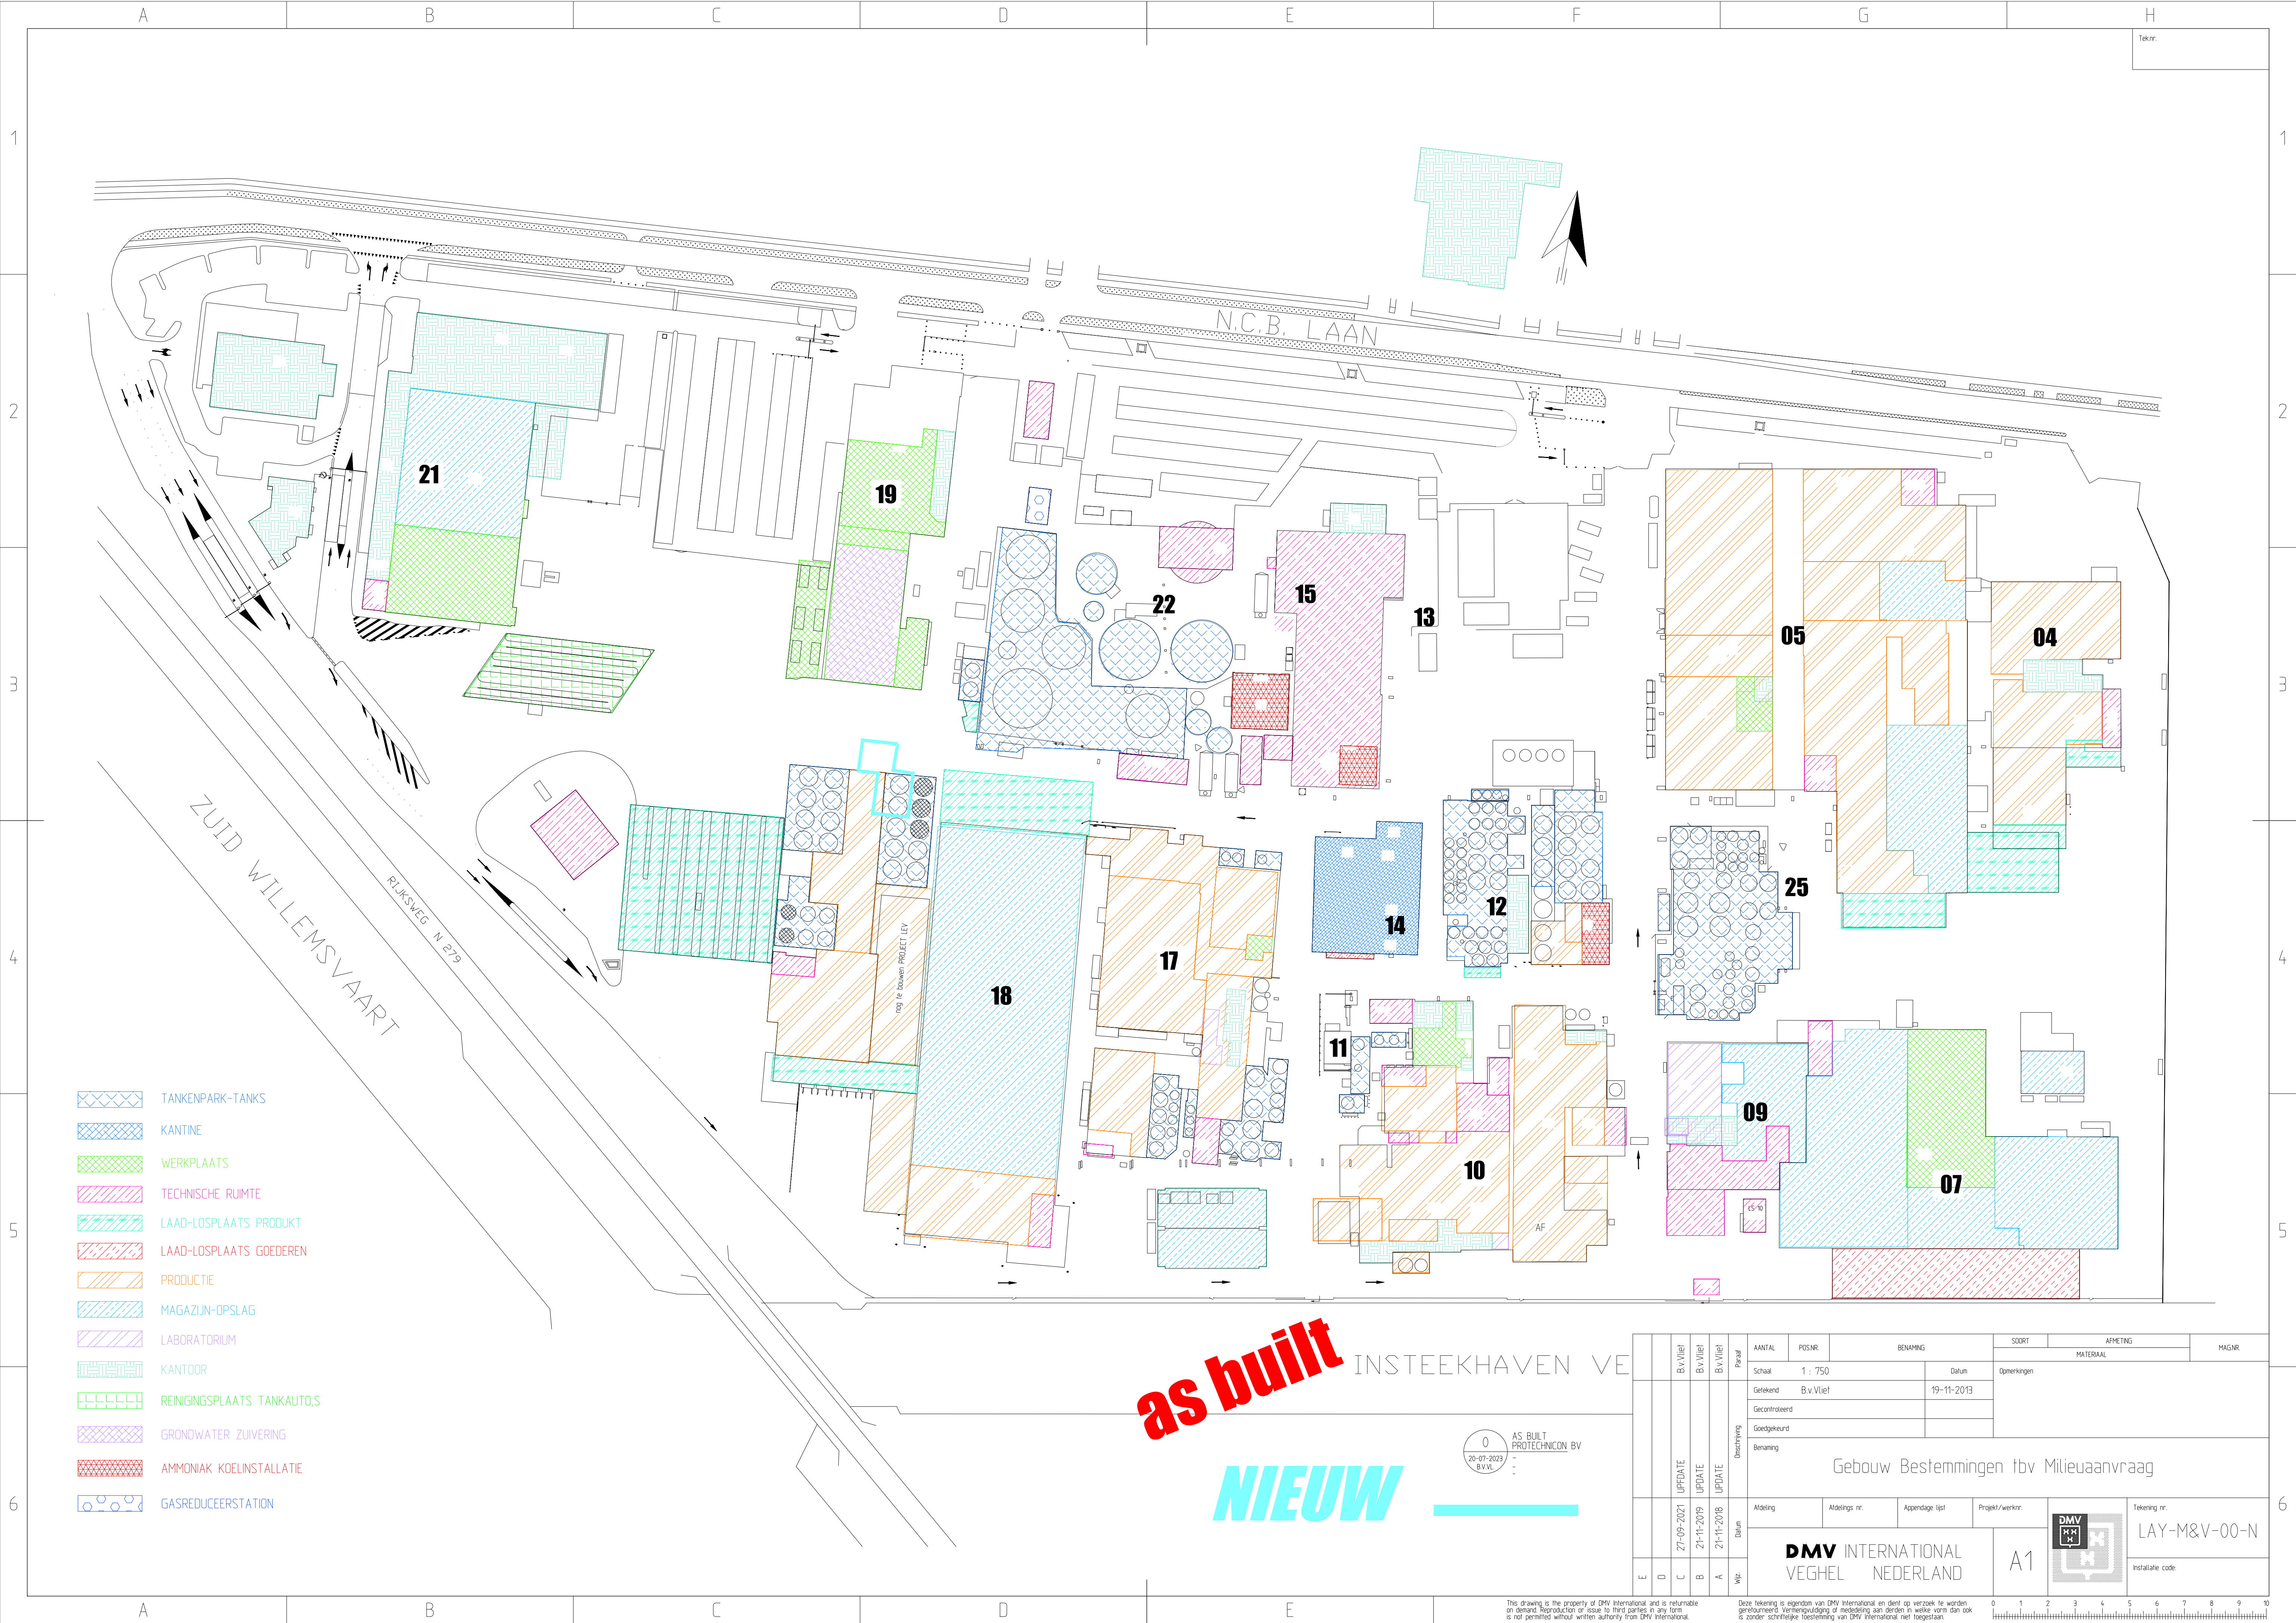


as built

NIEUW

0
20-07-2023
B.V.L.

AS BUILT
PROTECHNICON BV

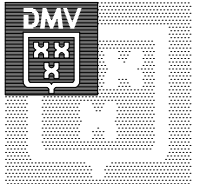		B.v.Vliet	B.v.Vliet	B.v.Vliet	Paraf	AANTAL	POSNR	BENAMING		SOORT	AFMETING		MAGNR	
					Omschrijving	Schaal 1 : 750		Datum	Opmerkingen					
						Getekend B.v.Vliet		19-11-2013						
						Gecontroleerd								
						Goedgekeurd								
						Benaming								
Gebouw Bestemmingen tbv Milieuaanvraag														
		UPDATE	UPDATE	UPDATE										
E	D	27-09-2021	B	21-11-2019	A	21-11-2018	Afdeling		Afdelings nr.	Appendage lijst	Project/werknr.			Tekening nr.
														LAY-M&V-00-N
DMV INTERNATIONAL VEGHEL NEDERLAND													A1	Instalatie code:

This drawing is the property of DMV International and is returnable on demand. Reproduction or issue to third parties in any form is not permitted without written authority from DMV International.

Deze tekening is eigendom van DMV International en dient op verzoek te worden geretourneerd. Verspreiding of mededeling aan derden in welke vorm ook is zonder schriftelijke toestemming van DMV International niet toegestaan.

0 1 2 3 4 5 6 7 8 9 10