

BIJLAGE L4.1

Foto-overzicht

Revisietekening bestaande bebouwing - De Boender 7 - Noordwijk

projectomschrijving

Heemskerk Vasteplanten B.V. - De Boender 7 - 2204 AE Noordwijk

opdrachtgever

STOL architecten

STOL architecten bv
0252 216962

info@stolarchitecten.nl
www.stolarchitecten.nl

Postbus 110
2160 AC Lisse

Meer en Duin 5
2163 HA Lisse

-	schaal
A40	bladnummer
18-02-2022	datum
2660	werknummer

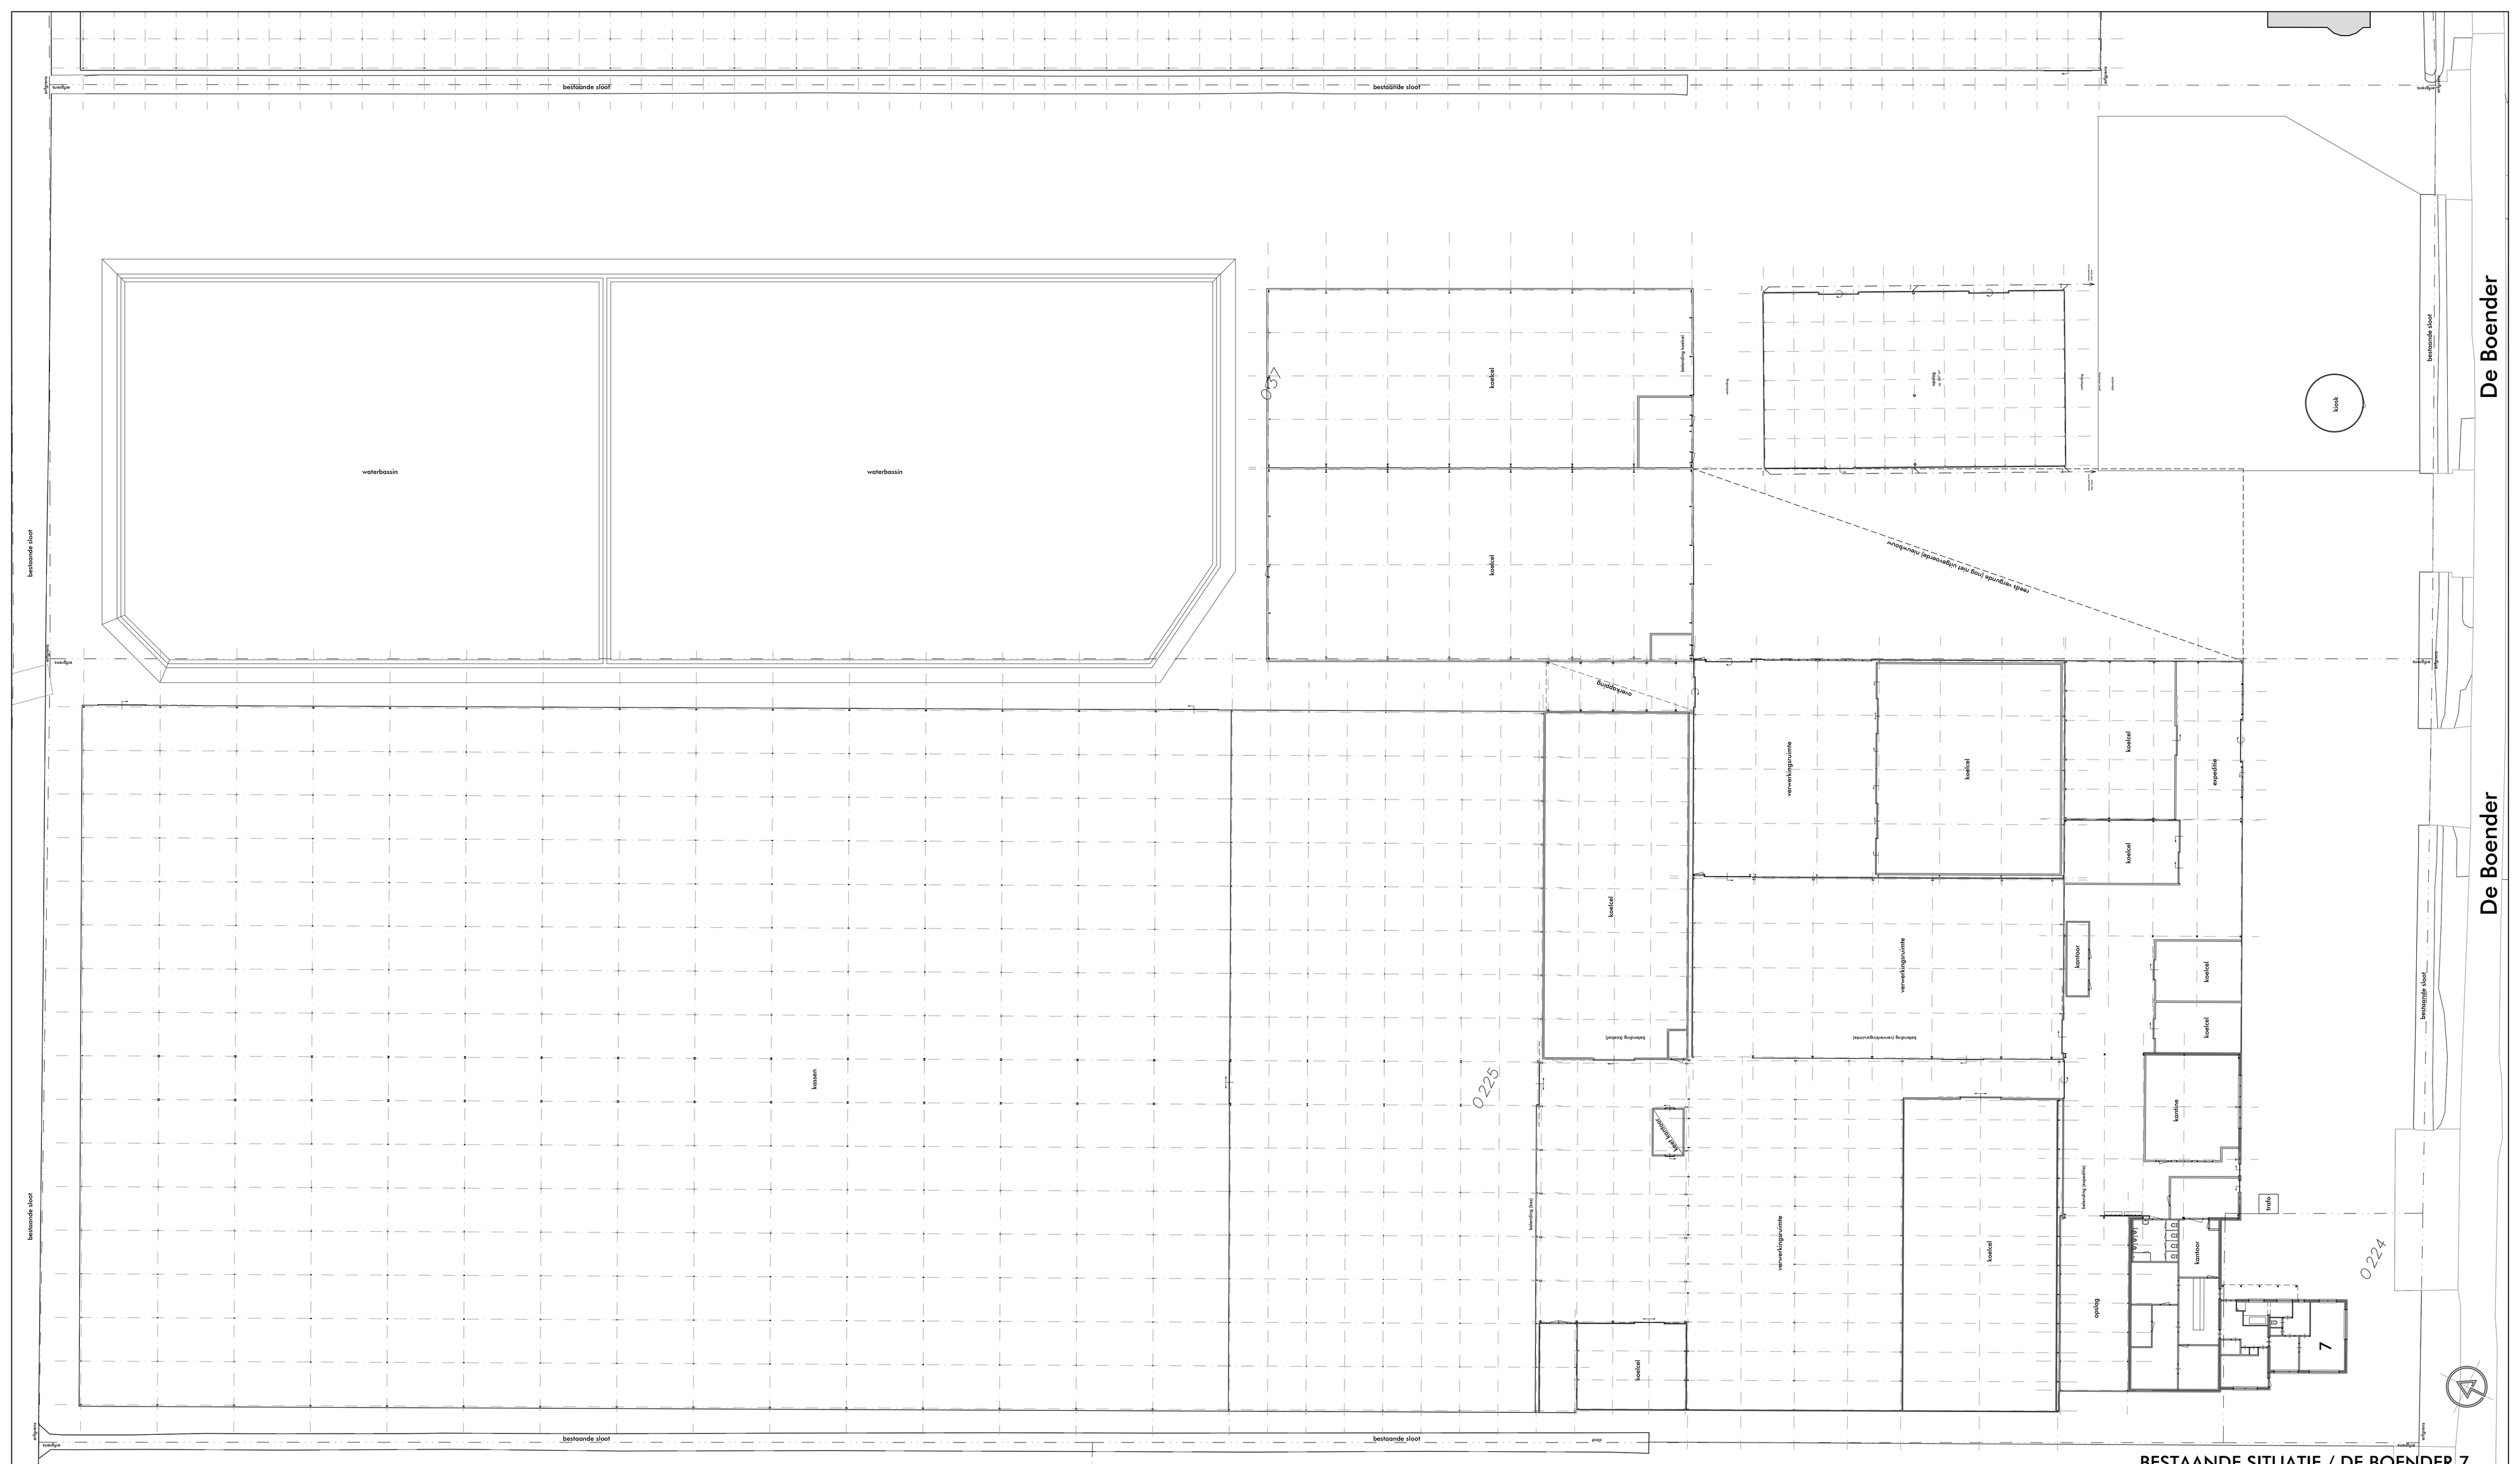
bestaande sloot
bestaande sloot
bestaande sloot
bestaande sloot
bestaande sloot
bestaande sloot
bestaande sloot
bestaande sloot
De Boender
De Boender
waterbassin
waterbassin
kassen
koelcel
koelcel
koelcel
koelcel
koelcel
koelcel
koelcel
koelcel
koelcel
verwerkingsruimte
verwerkingsruimte
verwerkingsruimte
verwerkingsruimte
expeditie
kantoor
kantoor
kantoor
keuken
hal
opslag
kiosk
overkapping
overkapping
overkapping













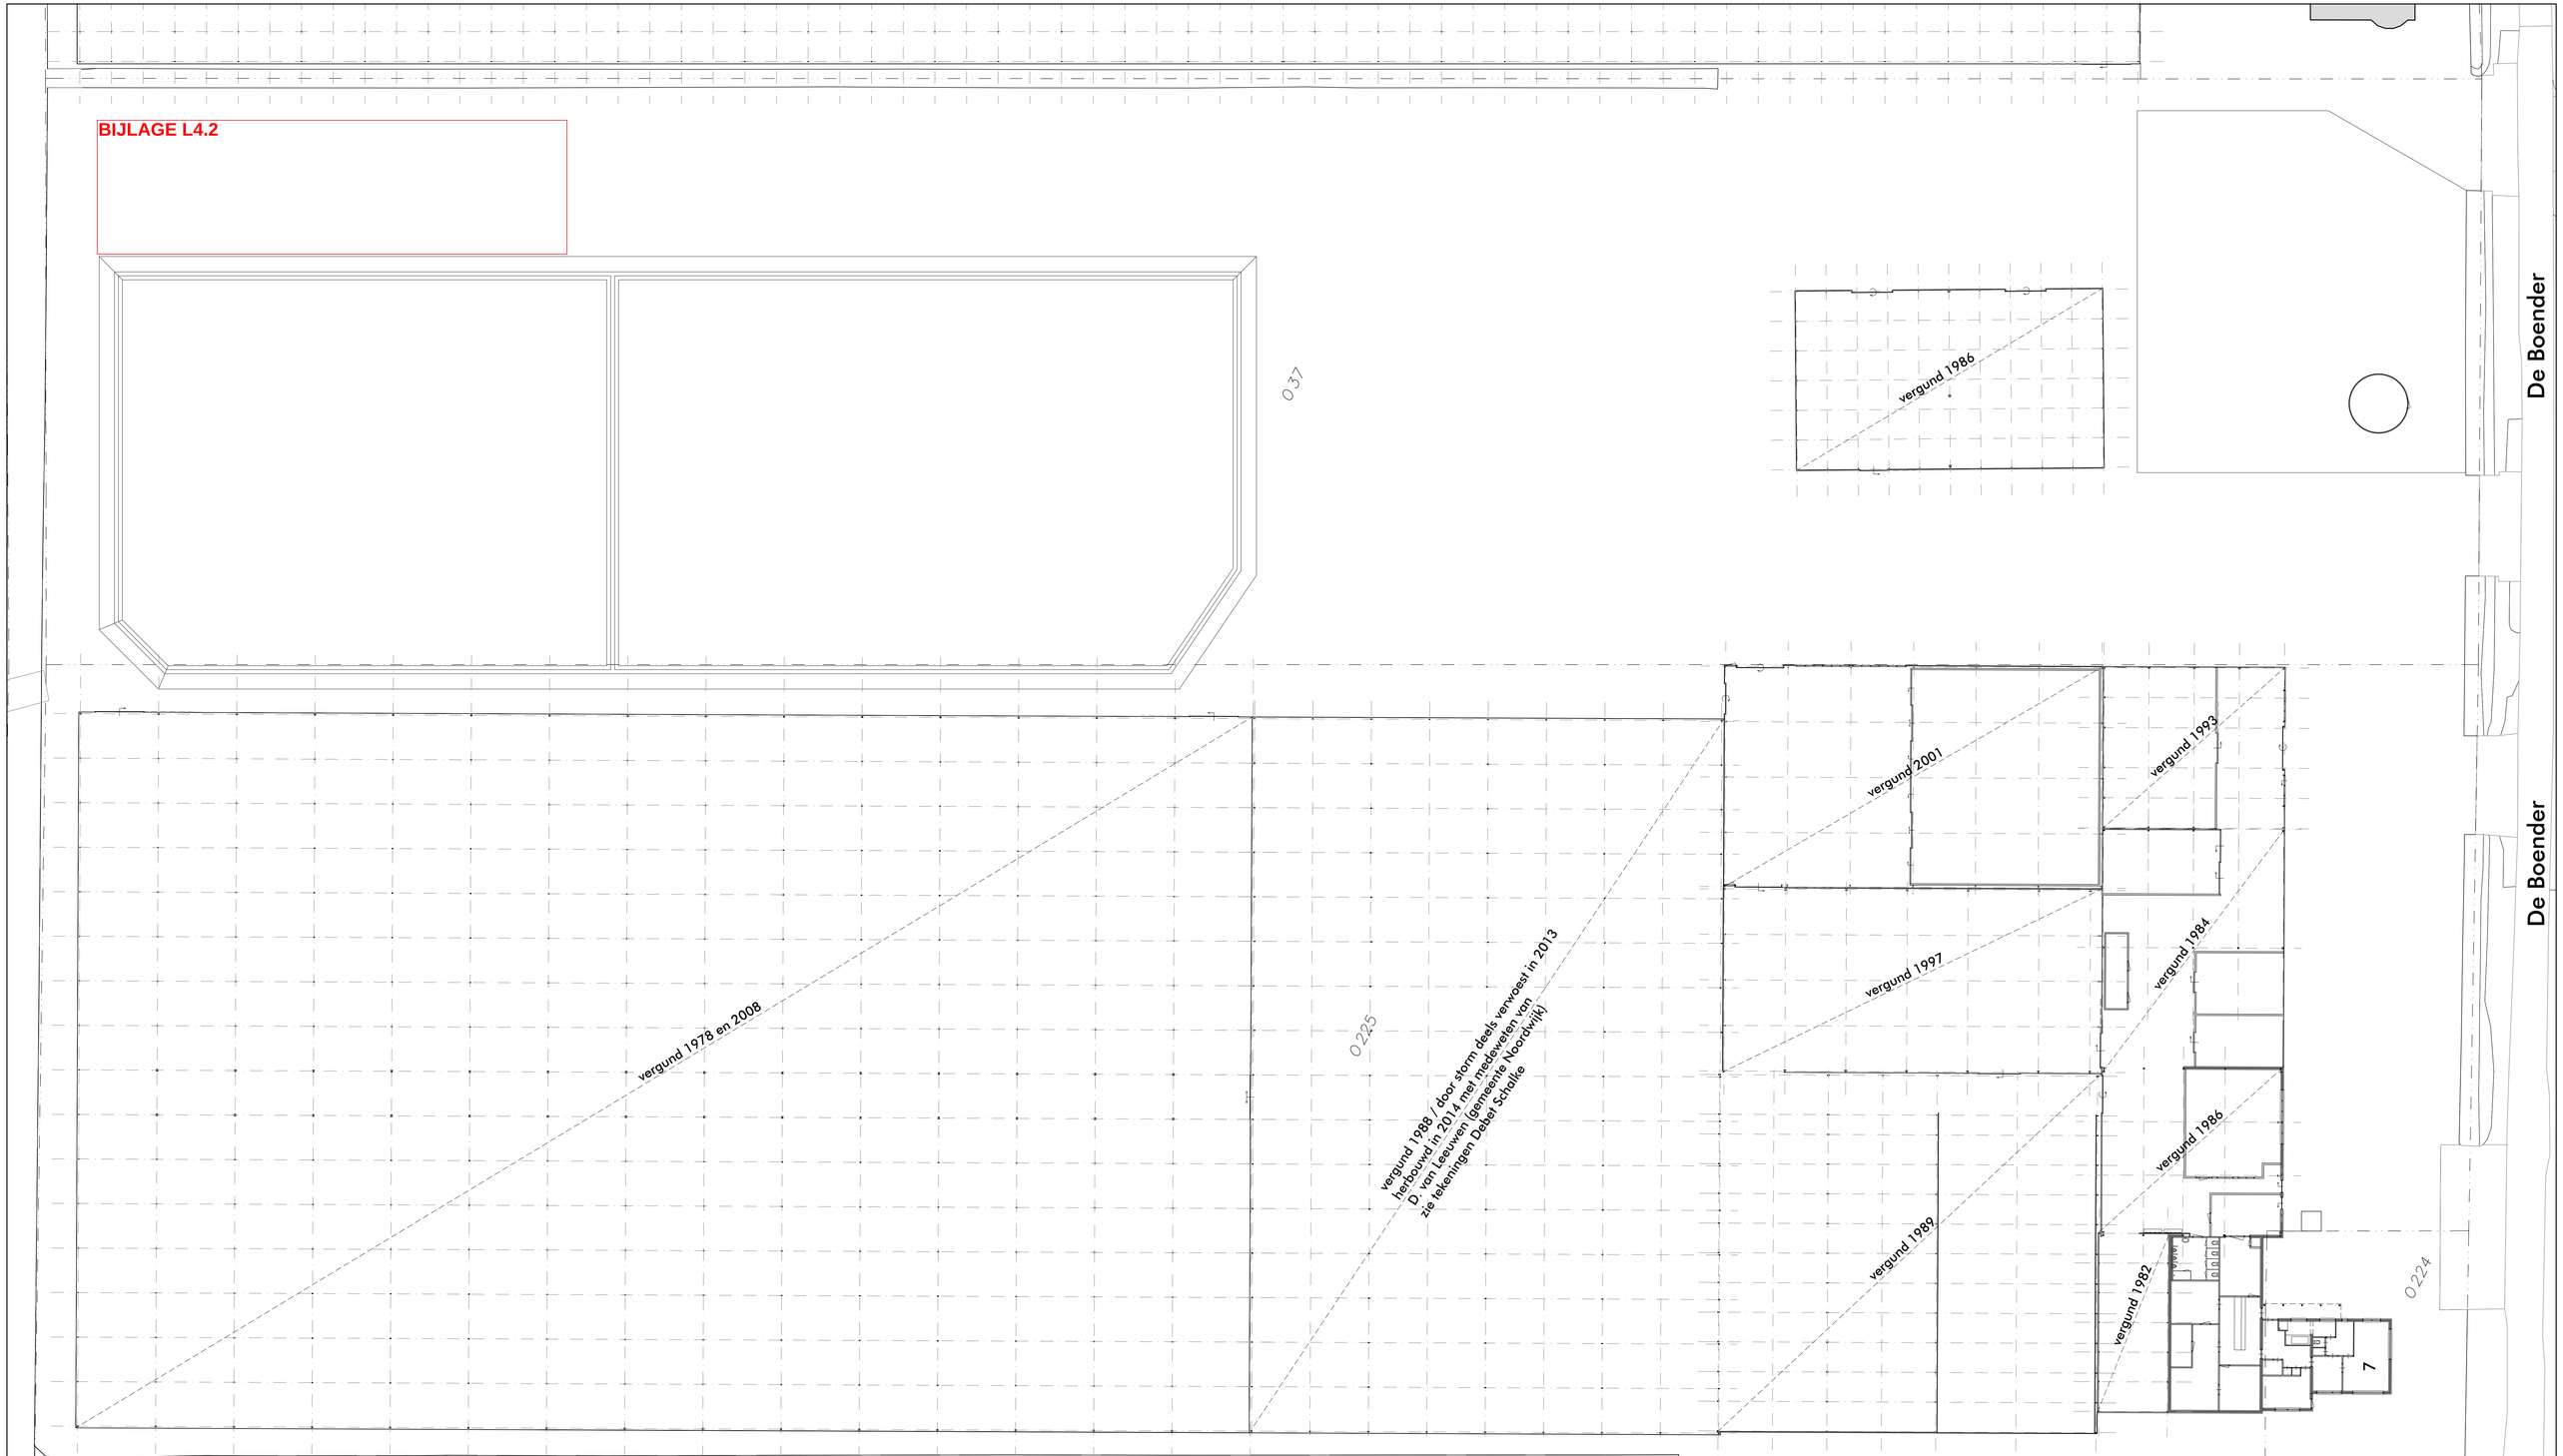

BESTAANDE SITUATIE / DE BOENDER 7
VERGUND / (VAN VÓÓR STORM 2013)

- voor gevels zie tekening STOL
werknr. 2660 blad A04 d.d. 01-04-2022
- zie ook luchtfoto vergelijk 2013-2014

STOL architecten

status	OMGEVINGSVERGUNNING		
datum	01-04-2022	gewijzigd	-
tekenaar	SvS	-	-
formaat	841x1300	-	-
bestand	2660A9904	-	-

schaal 1:200

werknr. 2660

bladnr. A01-a

werk : Vervangen kassen en bedrijfsgebouw - De Boender 9 - Noordwijk
opdrachtgever : Heemskerk Vasteplanten B.V. - De Boender 7 - 2204 AE Noordwijk
onderdeel : situatie bestaande toestand (ca. 2012) / De Boender 7

BIJLAGE L4.3

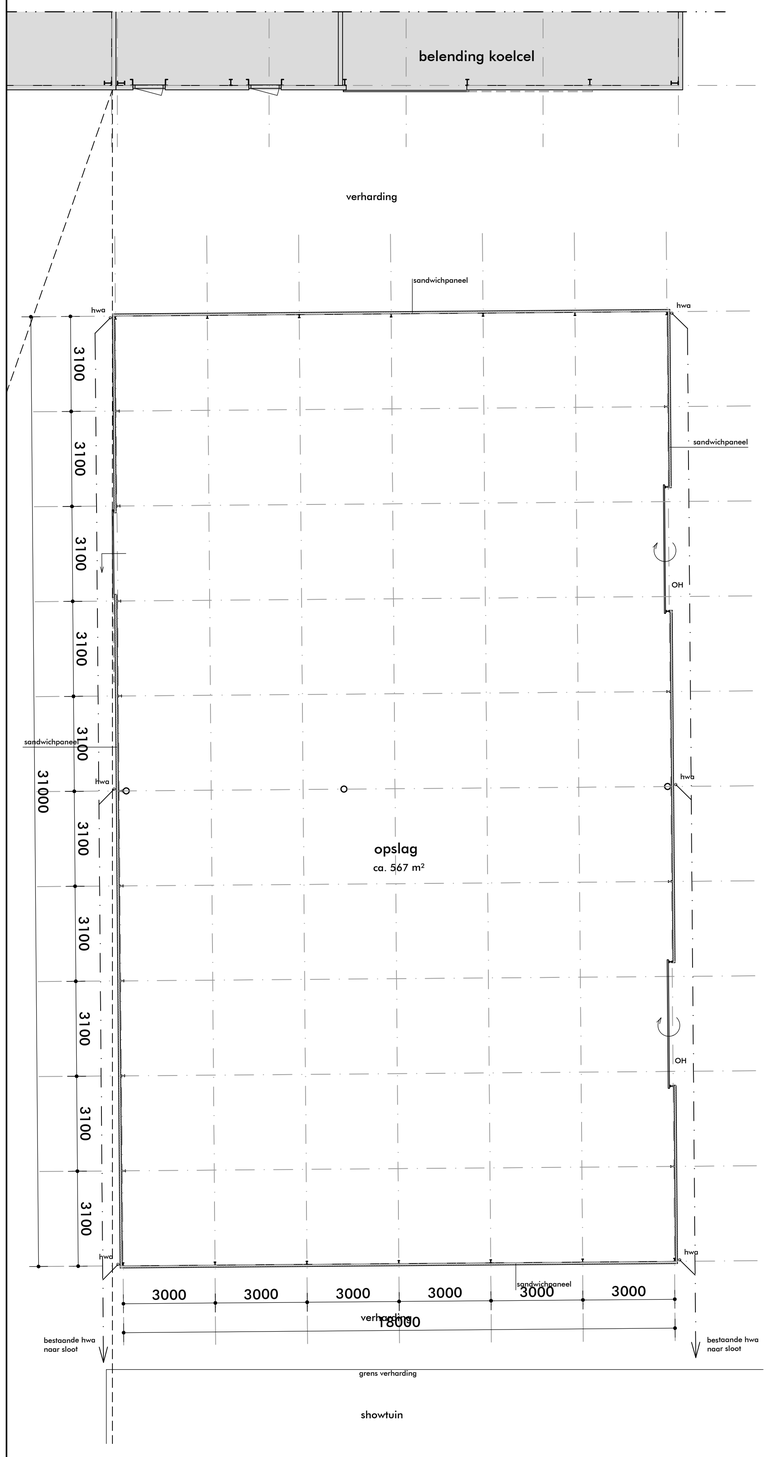

Plattegrond

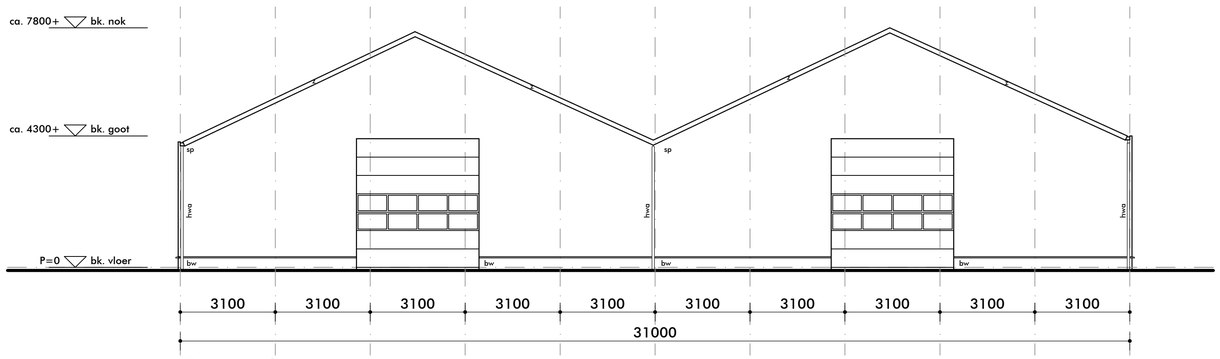

Oostgevel

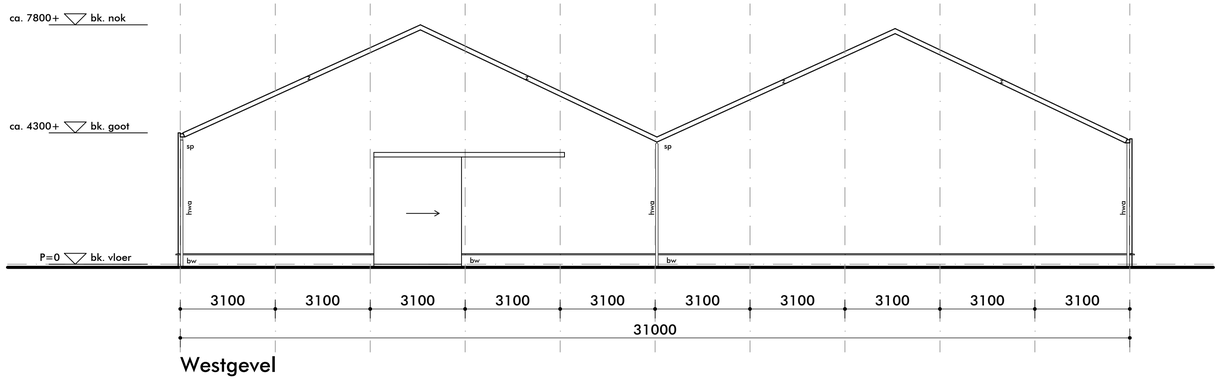

Westgevel

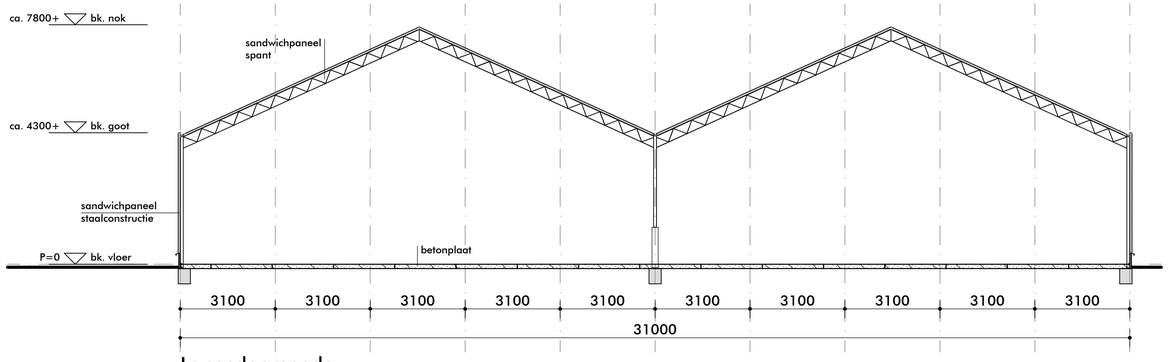

Langsdoorsnede

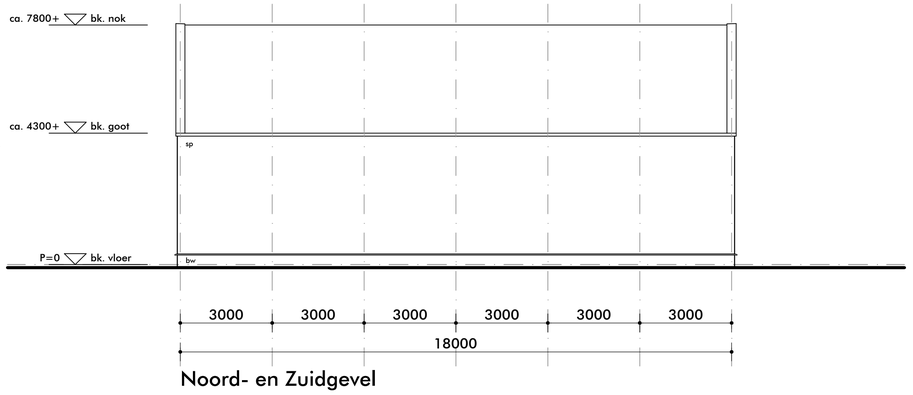

Noord- en Zuidgevel

kleur- en materiaalstaat / zie ook foto-overzicht A40

omschrijving	materiaal	kleur	codering
borstwering (bw)	betonnen kantplank	beton grijs	bestaand
gevels (sp)	sandwichpanelen	creme-wit	bestaand
zetwerk (z)	aluminium	creme-wit	bestaand
hwa	pvc	licht grijs	bestaand
dak	sandwichpanelen	creme-wit	bestaand
overheaddeuren (OH)	sandwichpanelen	creme-wit	bestaand
schuifdeur	aluminium	creme-wit	bestaand

SCHUURKAS - DE BOENDER 7 - NOORDWIJK

situatie / voor situering t.o.v. belendingen zie tekening A01a

schaal : 1:2000
kad.gemeente : Noordwijk
sectie : O
nummer : 37

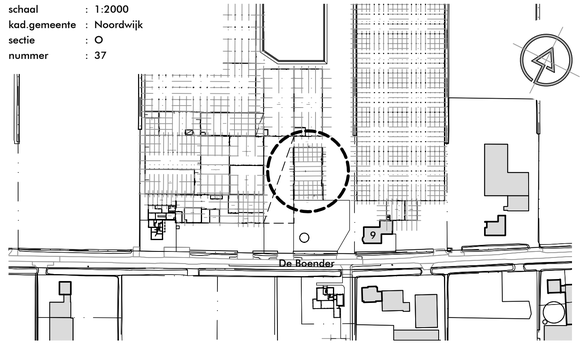

STOL architecten

STOL architecten bv 0252 216962 · Postbus 110 2160 AC Lisse · Infoestolarchitecten.nl www.stolarchitecten.nl · Meer en Duin 5 2163 HA Lisse

status	OMGEVINGSVERGUNNING		
datum	18-02-2022	gewijzigd	-
tekenaar	SvS	-	-
formaat	A1	-	-
bestand	2660A9903	-	-

werk : Revisietekening bestaande bebouwing - De Boender 7 - Noordwijk
opdrachtgever : Heemskerk Vasteplanten B.V. - De Boender 7 - 2204 AE Noordwijk
onderdeel : bestaande toestand - rolschuur - De Boender 7

schaal 1:100
werknr. 2660
bladnr. A30

BIJLAGE L4.4

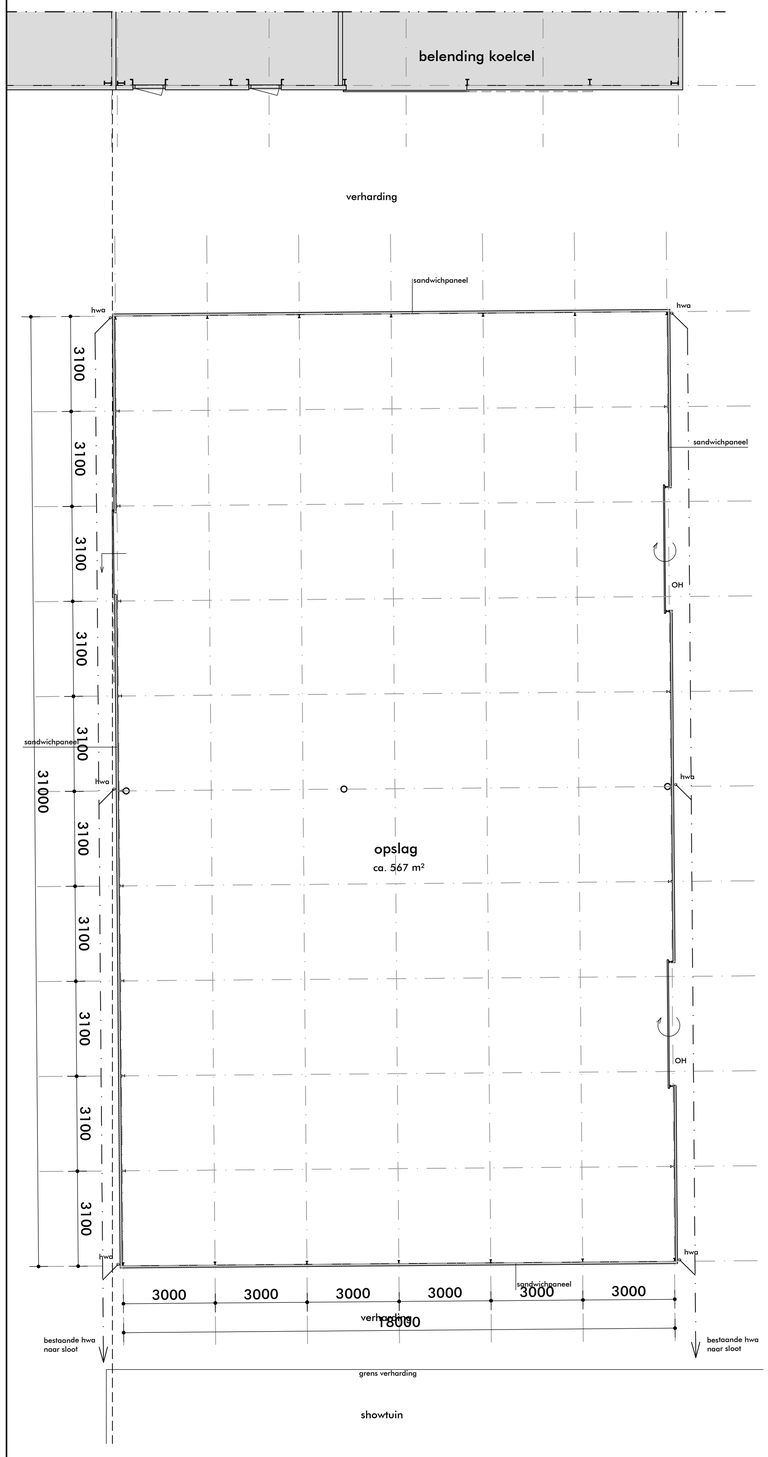

Plattegrond

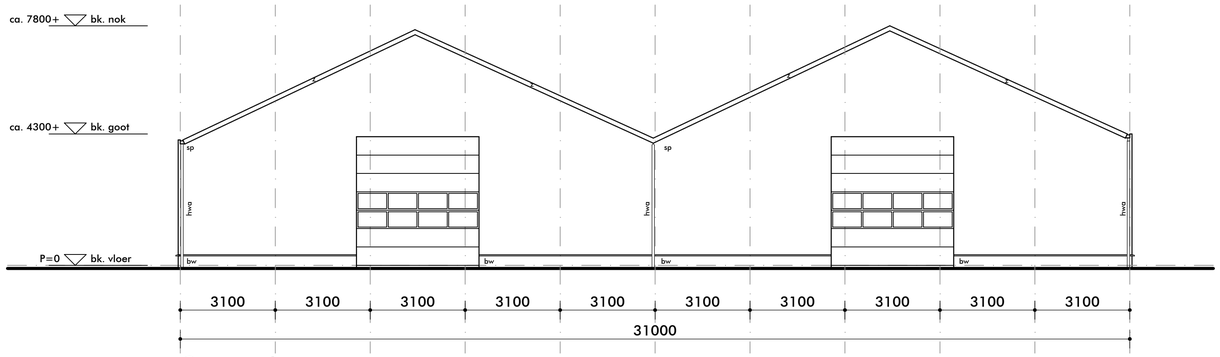

Oostgevel

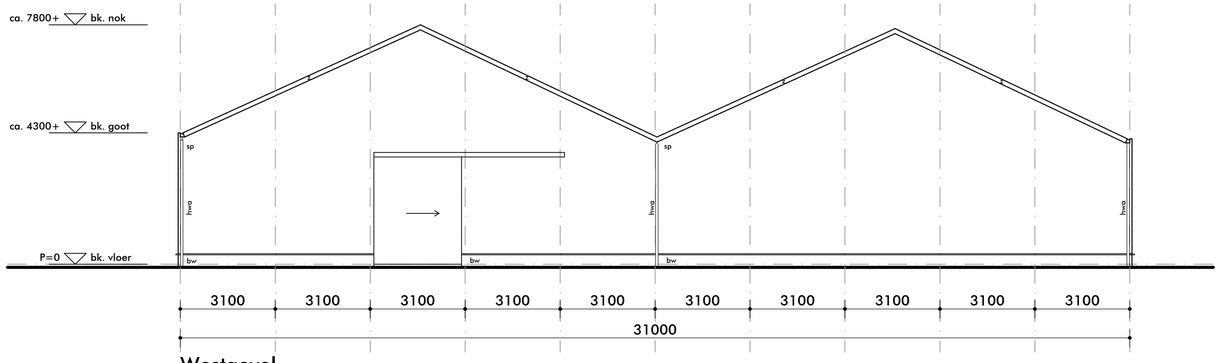

Westgevel

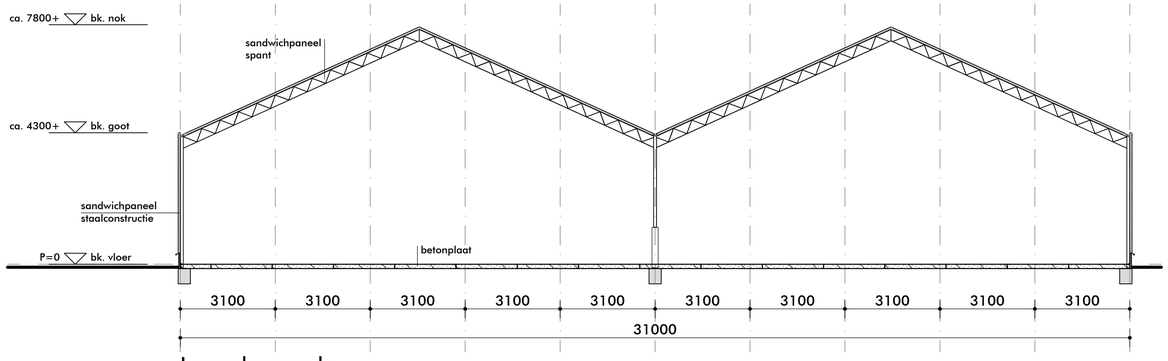

Langsdoorsnede

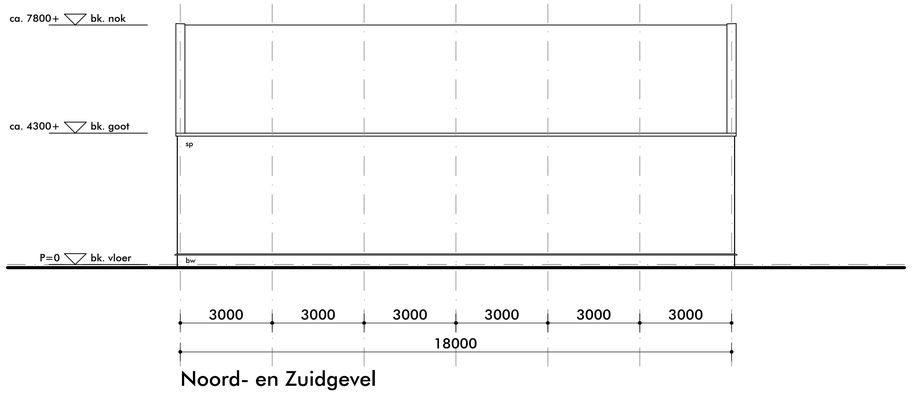

Noord- en Zuidgevel

kleur- en materiaalstaat / zie ook foto-overzicht A40

omschrijving	materiaal	kleur	codering
borstwering (bw)	betonnen kantplank	beton grijs	bestaand
gevels (sp)	sandwichpanelen	creme-wit	bestaand
zetwerk (z)	aluminium	creme-wit	bestaand
hwa	pvc	licht grijs	bestaand
dak	sandwichpanelen	creme-wit	bestaand
overheaddeuren (OH)	sandwichpanelen	creme-wit	bestaand
schuifdeur	aluminium	creme-wit	bestaand

SCHUURKAS - DE BOENDER 7 - NOORDWIJK

situatie / voor situering t.o.v. belendingen zie tekening A01a

schaal : 1:2000
kad.gemeente : Noordwijk
sectie : O
nummer : 37

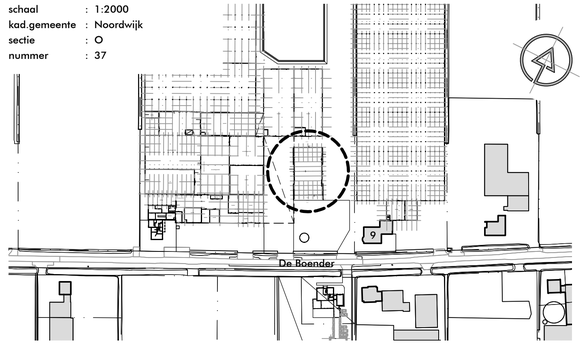

STOL architecten
STOL architecten bv 0252 216962
Postbus 110 2160 AC Lisse
Infoestolarchitecten.nl www.stolarchitecten.nl
Meer en Duin 5 2163 HA Lisse

status	OMGEVINGSVERGUNNING		
datum	18-02-2022	gewijzigd	01-04-2022
tekenaar	SvS	-	-
formaat	A1	-	-
bestand	2660A9904	-	-

werk : Revisietekening bestaande bebouwing - De Boender 7 - Noordwijk
opdrachtgever : Heemskerk Vasteplanten B.V. - De Boender 7 - 2204 AE Noordwijk
onderdeel : bestaande en nieuwe toestand - rolschuur - De Boender 7

schaal 1:100
werknr. 2660
bladnr. A30