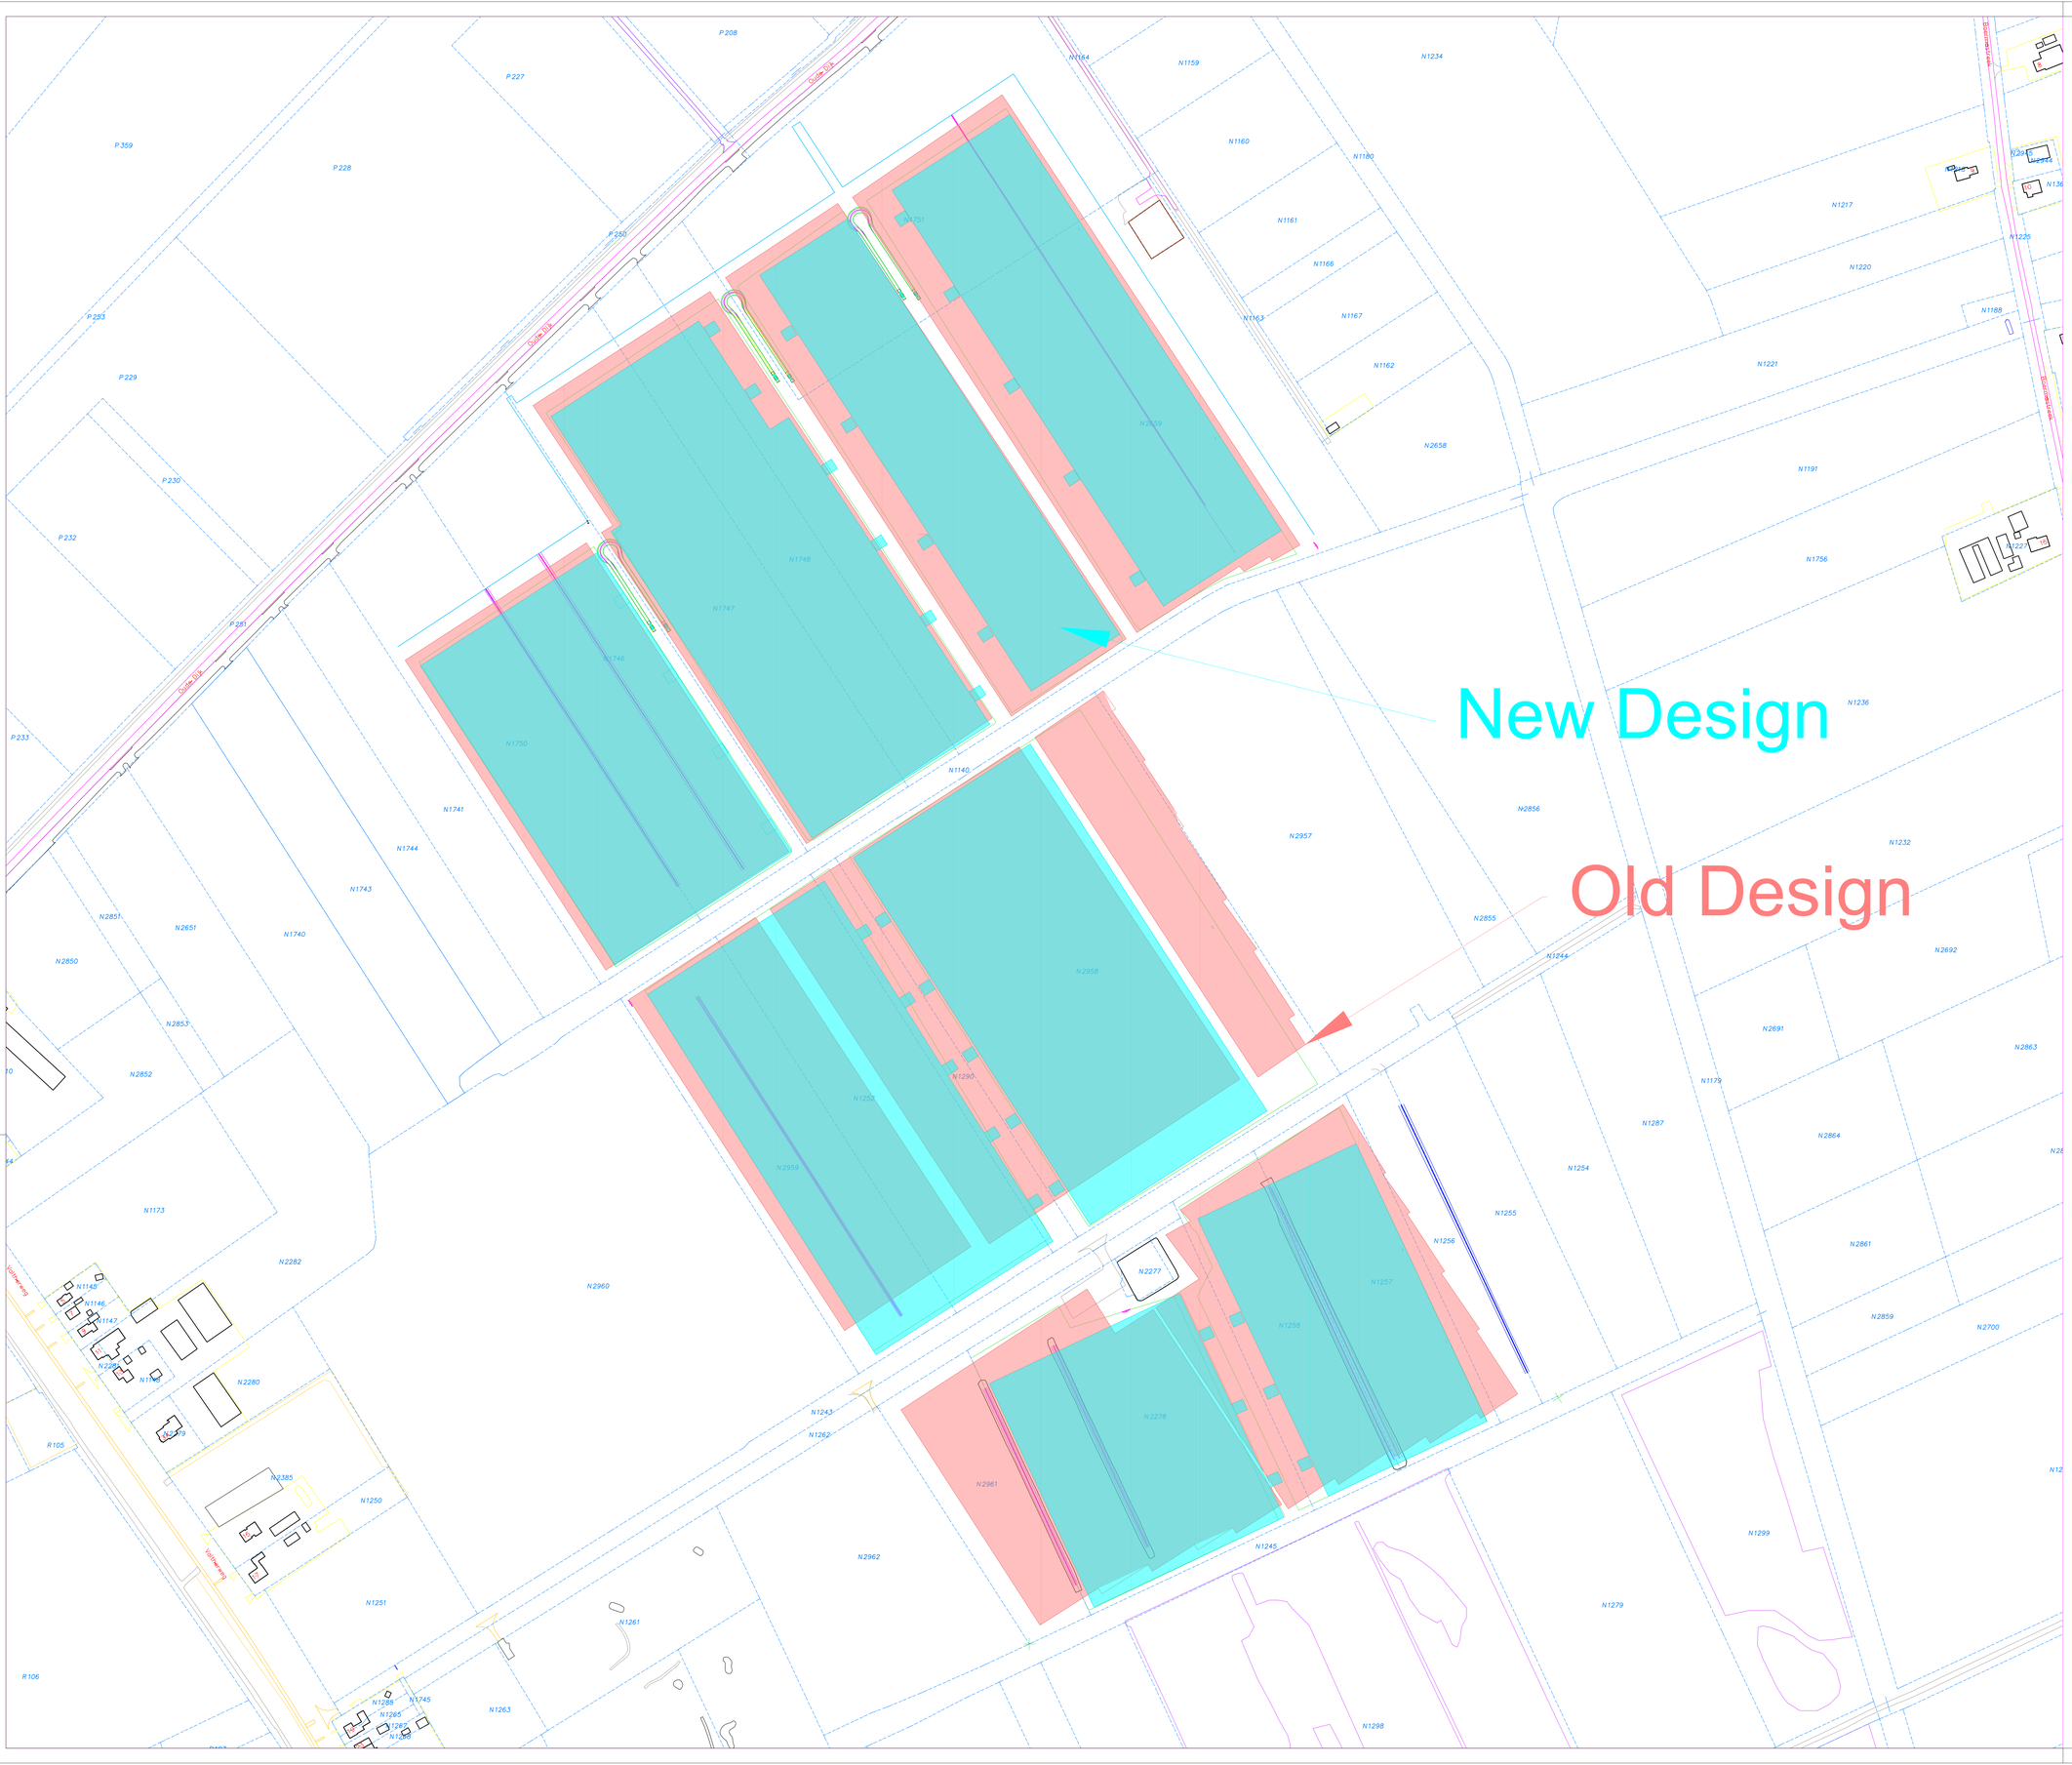

Technische informatie:

Systeem type:	Fixed Tilt
Nominaal DC-vermogen:	60.03 MWp
Nominaal AC-vermogen:	48.8 MW
Maximaal AC-vermogen:	51.6 MVA
Oppervlakte (binnen hekwerk):	ha
Lengte hekwerk:	m
Afstand tussen de rijen	
min. :	2.3 m
max. :	2.3 m
Veld:	All fields
Module kantelhoek:	12°
Paneel oriëntatie (azimuth):	-25.3°/-32.7° (south)
Paneel / type:	Astroenergy 450Wp
Afmetingen:	2.018 x 1.048 x 35 mm
Aantal:	68769
Paneel / type:	Astroenergy 445Wp
Afmetingen:	2.018 x 1.048 x 35 mm
Aantal:	65367
Omvormer (INV):	Huawei 185KTL
Aantal:	279
String aansluiting:	15/18 strings with 27 modules
Montagesysteem:	
Fabrikant:	Zimmermann
Type:	3V

N
+90° -90°
0°

" as-built "

Index	Datum	Aangepast door	Omschrijving aanpassing
j			
i			
h			
g			
f			
e			
d			
c			
b			
a			

GroenLeven
zonne-energie

GroenLeven BV
De Ynfeart 7-400 | 8447 GM Heerenveen
Telefoon: +31 513 200959 | www.groenleven.nl

Project: Exloo
Netherlands
Zonnepark

Opdrachtgever: Groenleven

	Datum	Naam
Getekend	04.08.2020	RNA
Revisie	—	—
Gezien	—	—

Tekening status: Construction design

Schaal 1:1750

Tekening nummer: 01_permitting

Formaat A0

Bestandsnaam: GLN20-EOO-CD.dwg