

Uittreksel Kadastrale Kaart

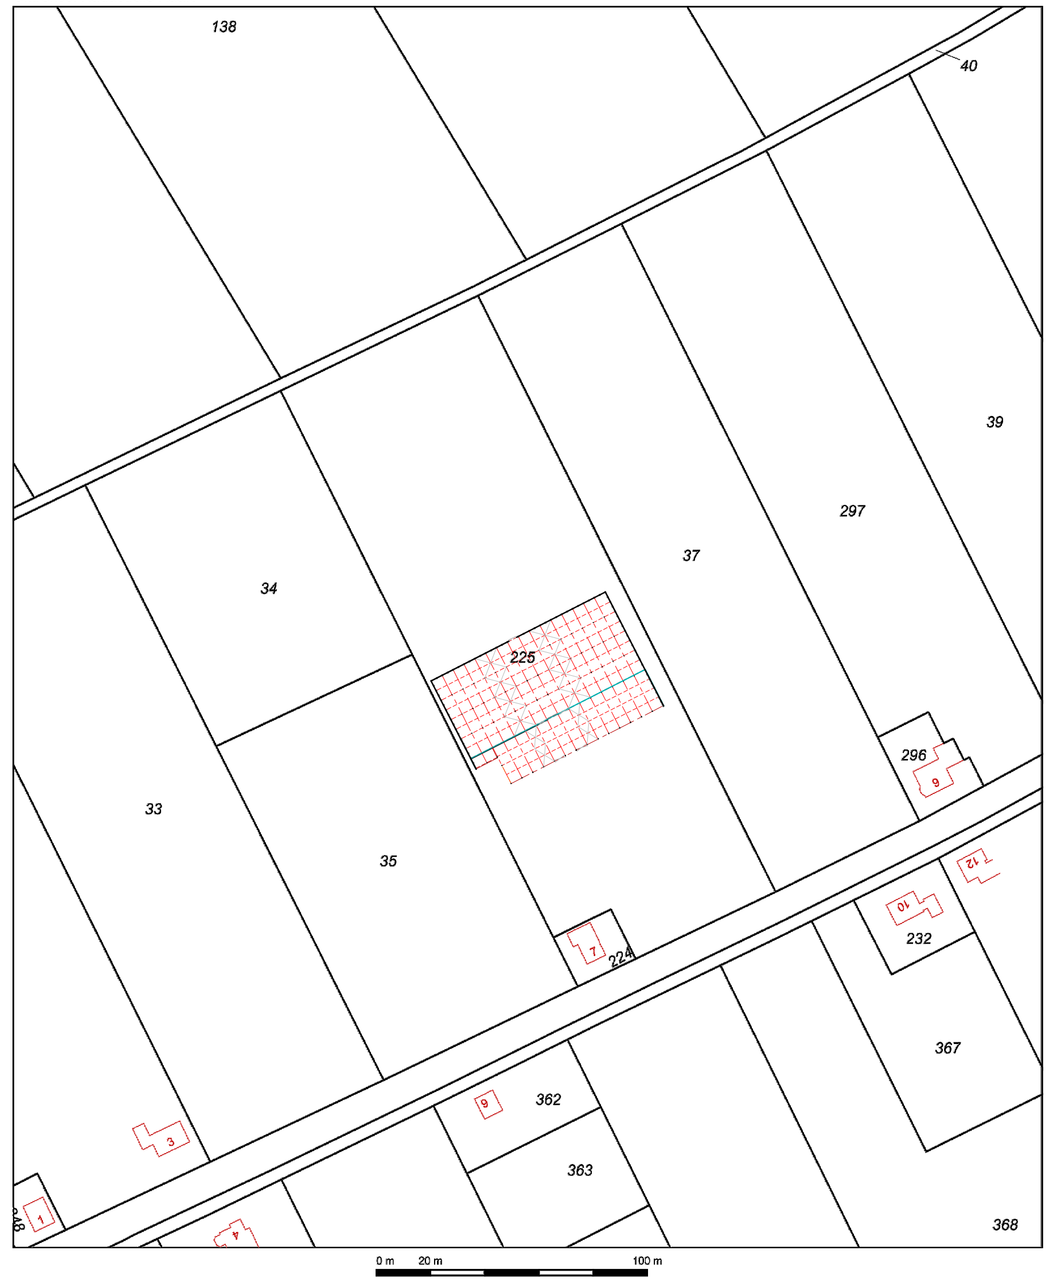

Deze kaart is noordgericht
12345 Perceelnummer
25 Huisnummer
Vastgestelde kadastrale grens
Voorlopige kadastrale grens
Administratieve kadastrale grens
Bebouwing
Overige topografie

Voor een eensluidend uittreksel, Apeldoorn, 30 augustus 2013
De bewaarder van het kadaster en de openbare registers

Schaal 1:2000

Kadastrale gemeente NOORDWIJK
Sectie O
Perceel 225

Aan dit uittreksel kunnen geen betrouwbare maten worden ontleend.
De Dienst voor het kadaster en de openbare registers behoudt zich de intellectuele eigendomsrechten voor, waaronder het auteursrecht en het databankenrecht.

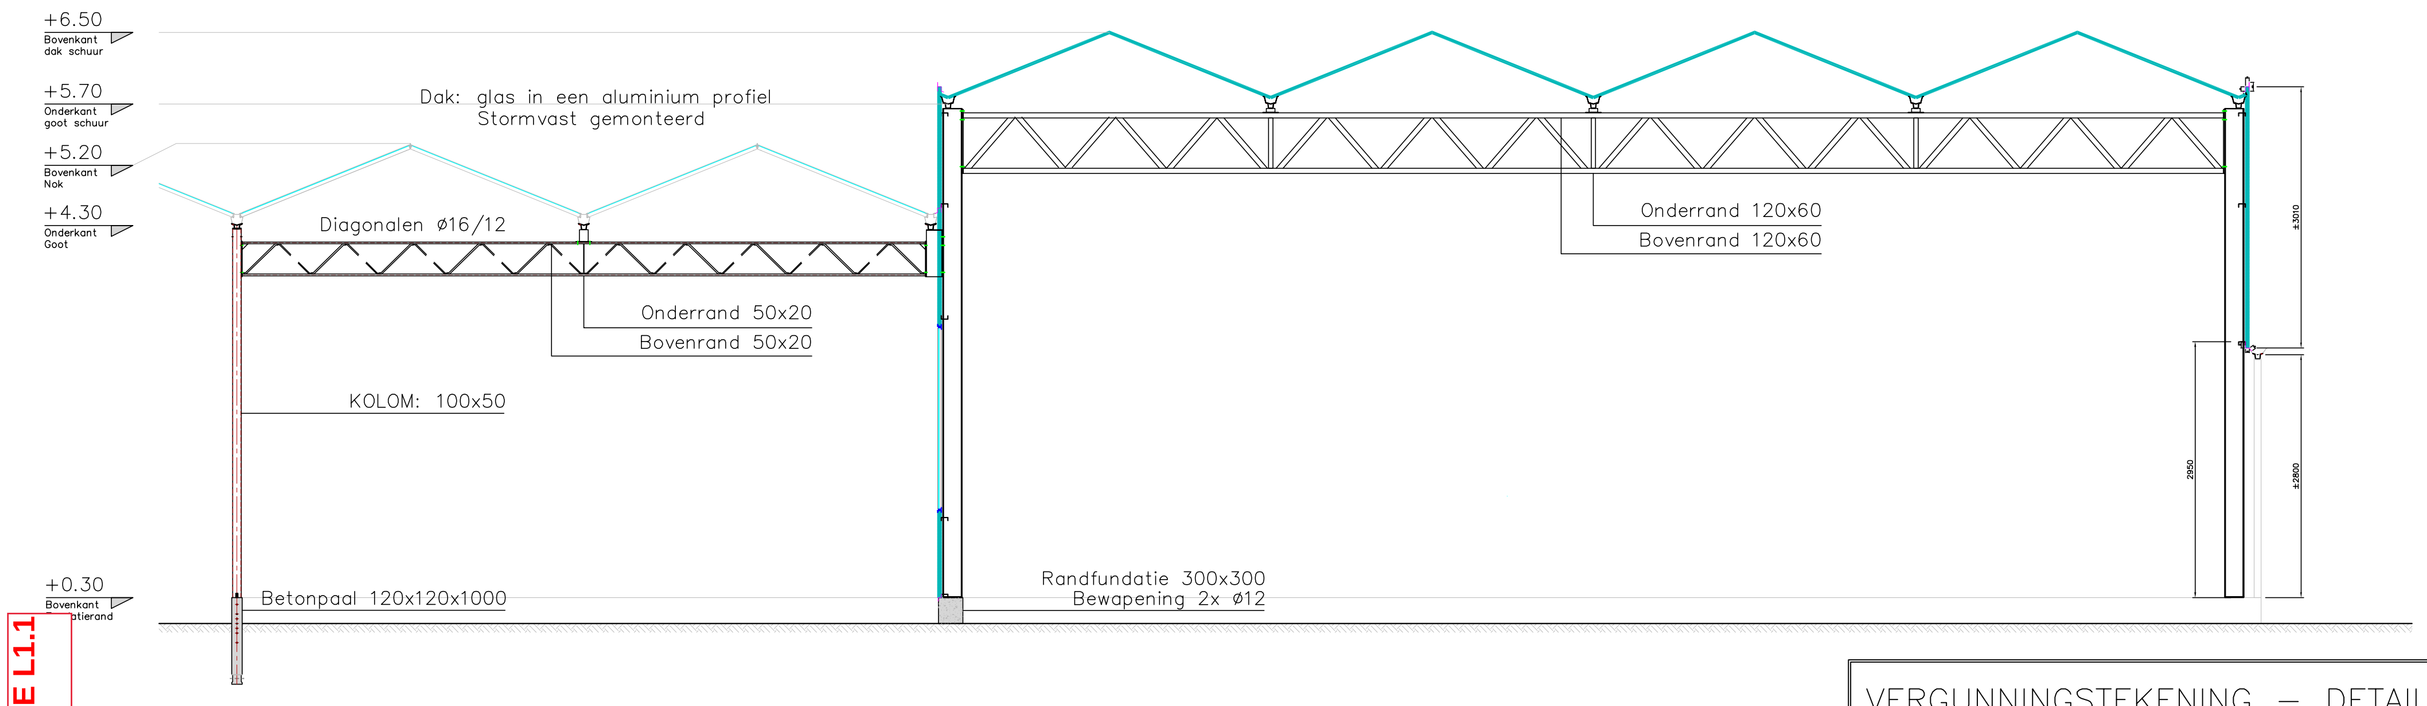

BIJLAGE L1.1

Doorsnede kas

Schaal 1:50

VERGUNNINGSTEKENING – DETAILS

V1
02

PROJECT	: 2013.5210		UNITS	: MM	DATE : 16.08.2013
DATA	: Heemskerk Vaste Planten De Boender 7 2204 AE Noordwijk Nederland		PHASE	: CONTRACT	SCALE : 1:20/35/50
			DRAWER	: J.F.K.	FORMAT : A1

Debets-Schalke B.V.
Havenstraat 49
2681 LC Monster

I: www.debetsschalke.nl
E: debets@debets.nl
T: +31(0)174-245321
F: +31(0)174-246881



BIJLAGE L1.2

Foto-overzicht

Revisietekening bestaande bebouwing - De Boender 7 - Noordwijk

projectomschrijving

Heemskerk Vasteplanten B.V. - De Boender 7 - 2204 AE Noordwijk

opdrachtgever

STOL architecten

STOL architecten bv
0252 216962

info@stolarchitecten.nl
www.stolarchitecten.nl

Postbus 110
2160 AC Lisse

Meer en Duin 5
2163 HA Lisse

-	schaal
18-02-2022	datum
A41	bladnummer
2660	werknummer

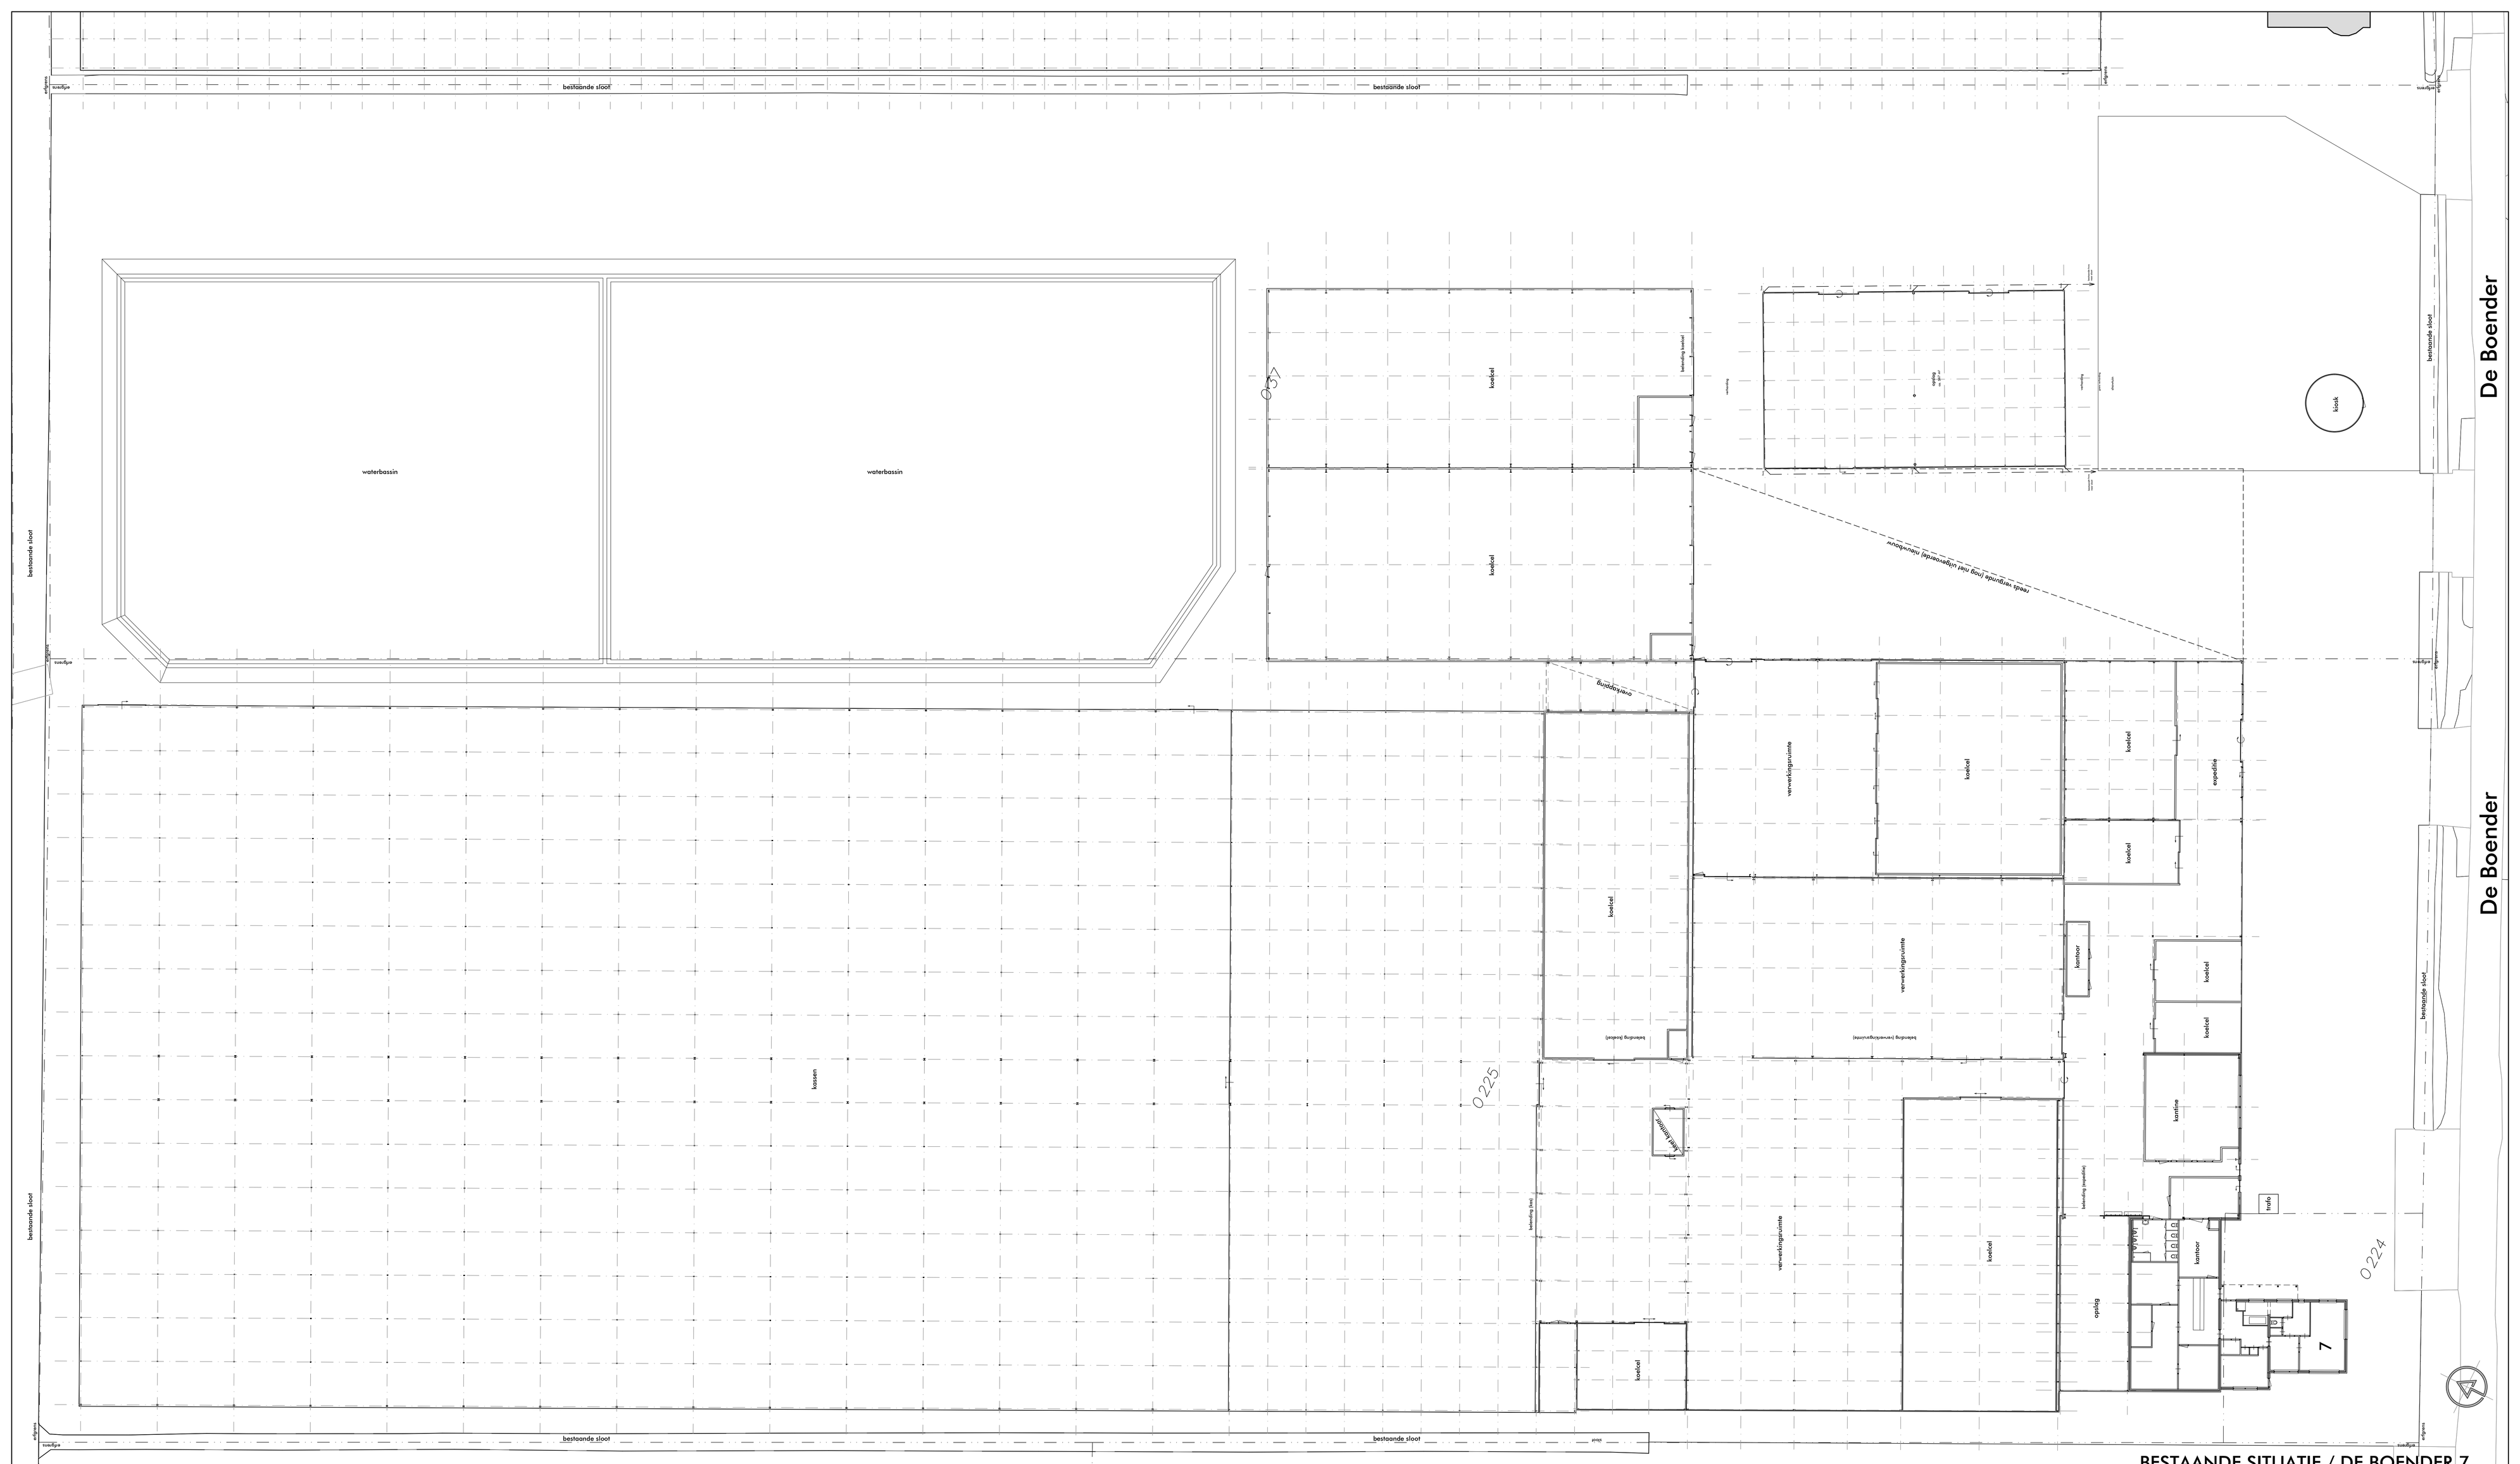
bestaande sloot
bestaande sloot
bestaande sloot
bestaande sloot
bestaande sloot
bestaande sloot
bestaande sloot
bestaande sloot
De Boender
De Boender
waterbassin
waterbassin
kassen
koelcel
koelcel
koelcel
koelcel
koelcel
koelcel
koelcel
koelcel
koelcel
verwerkingsruimte
verwerkingsruimte
verwerkingsruimte
verwerkingsruimte
expeditie
kantoor
kantoor
kantoor
keuken
hal
opslag
kiosk
overkapping
overkapping
overkapping





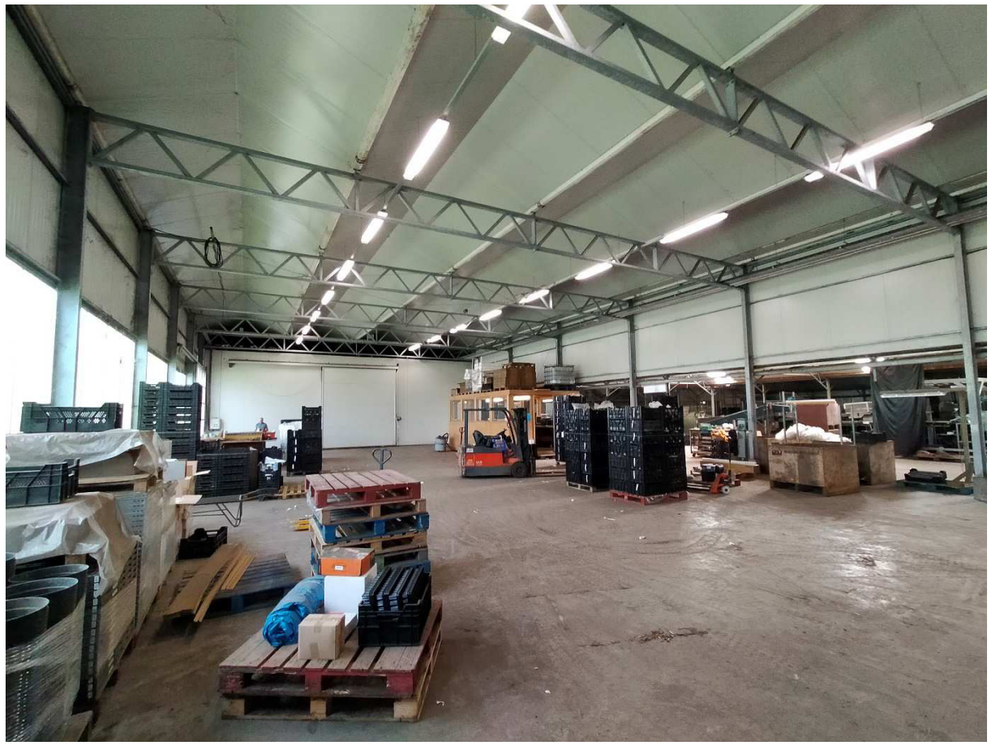















BIJLAGE L1.3

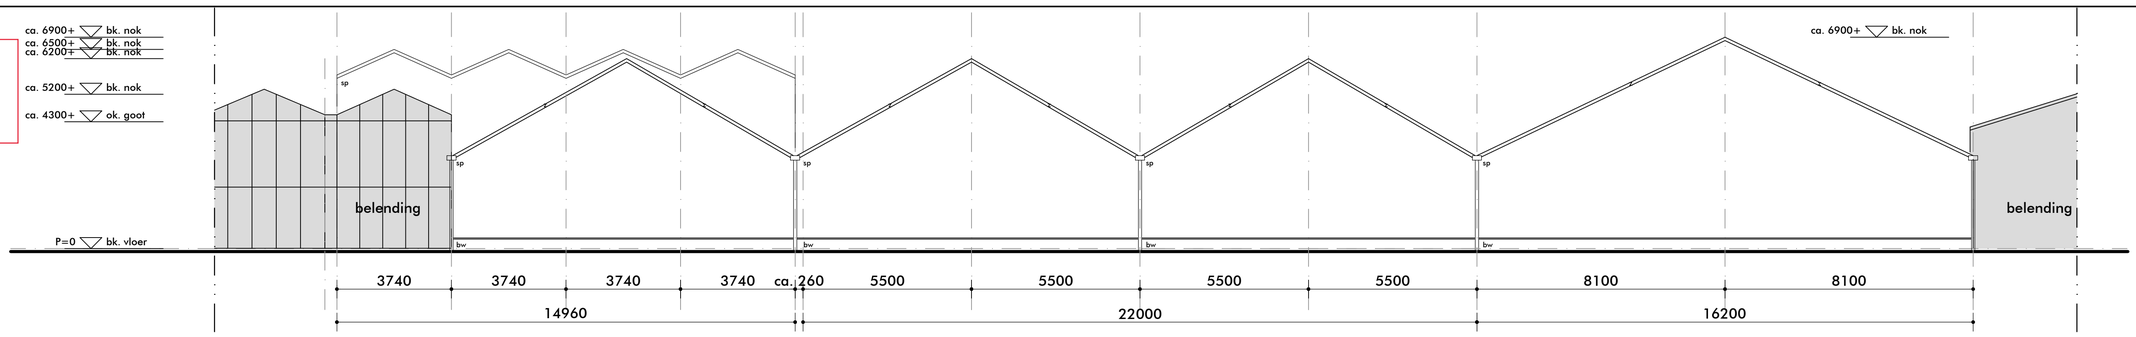

Westgevel

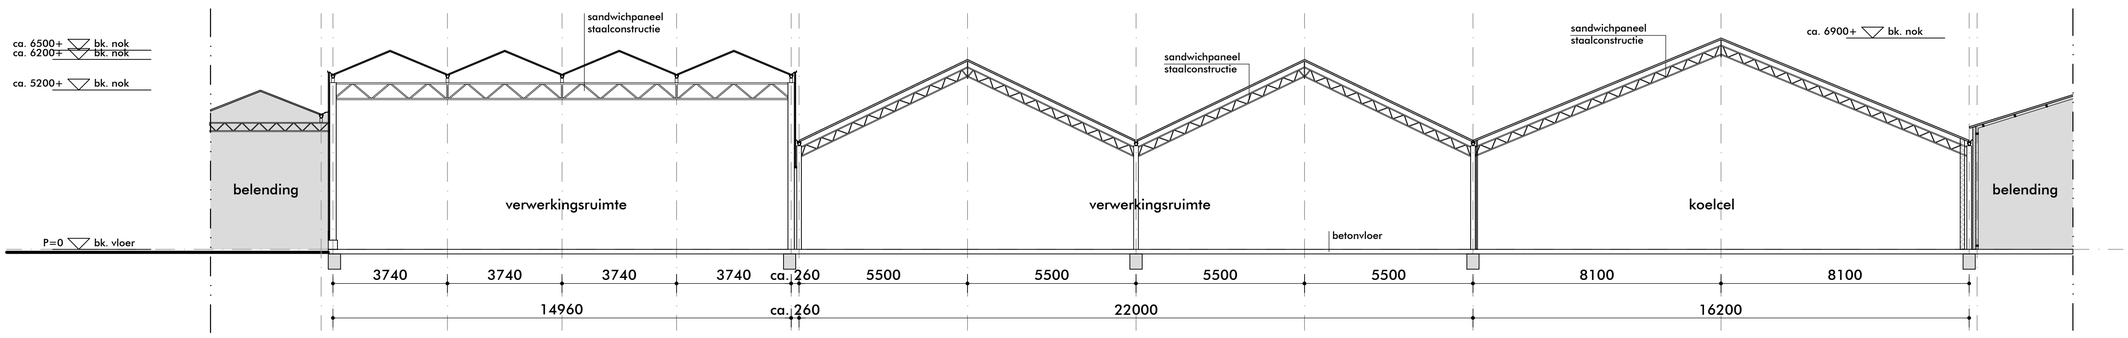

Doorsnede A-A

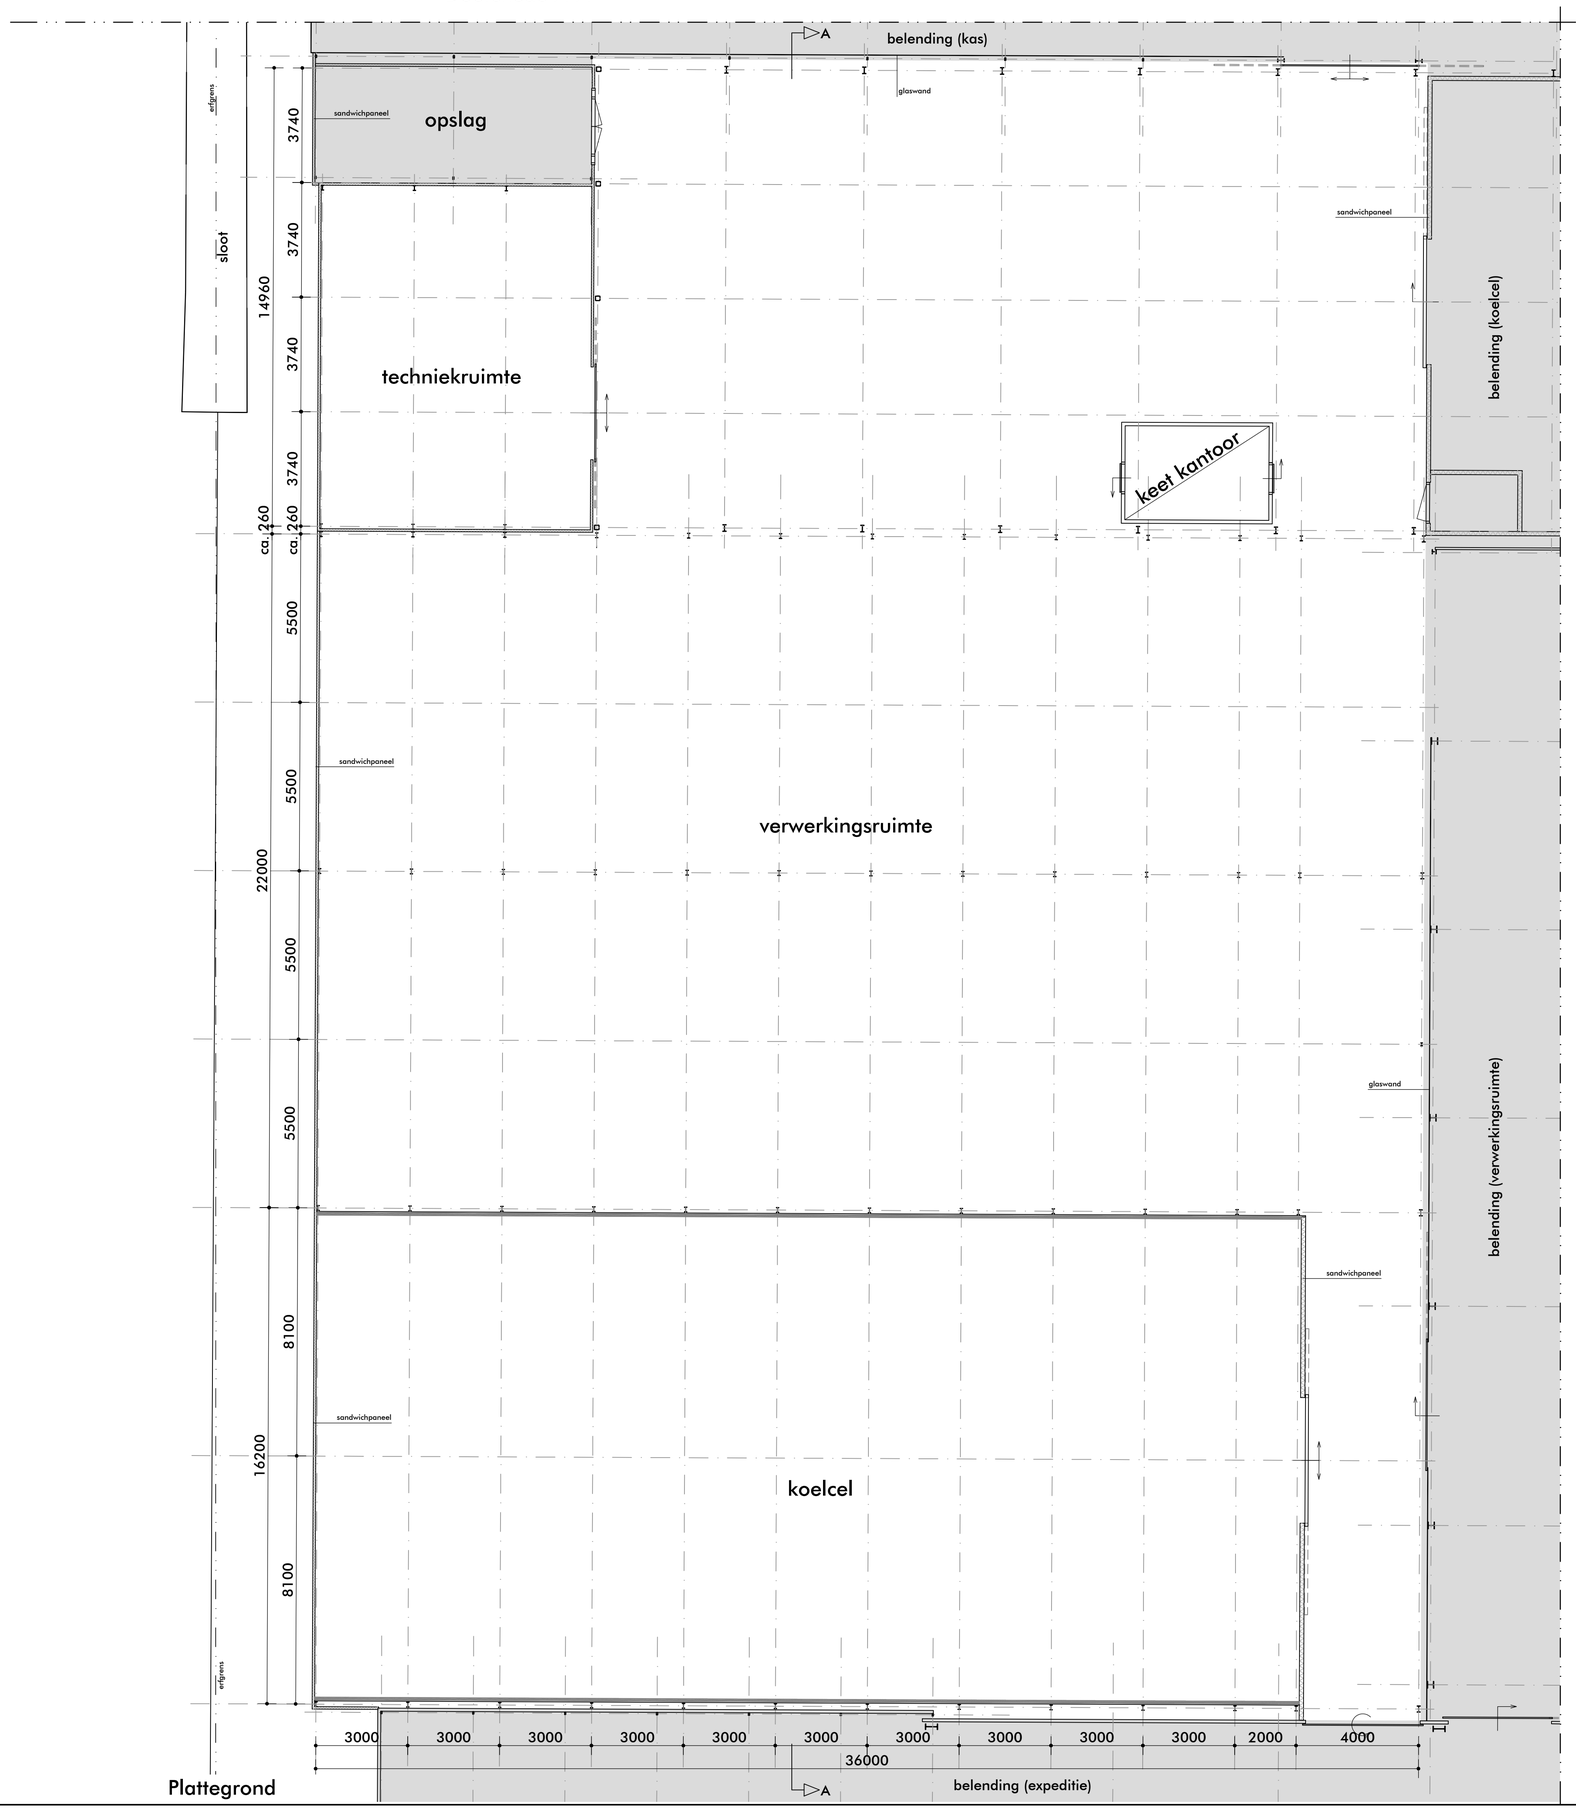

Plattegrond

kleur- en materiaalstaat / zie ook foto-overzicht A41

omschrijving	materiaal	kleur	codering
borstwering (bw)	betonnen kantplank	beton grijs	bestaand
gevels (sp)	sandwichpanelen	creme-wit	bestaand
zetwerk (z)	aluminium	creme-wit	bestaand
hwa	pvc	licht grijs	bestaand
dak	sandwichpanelen	creme-wit	bestaand

VERWERKINGSRUIMTE - DE BOENDER 7 - NOORDWIJK

situatie / voor situering t.o.v. belendingen zie tekening A01a

schaal : 1:2000
kad.gemeente : Noordwijk
sectie : O
nummer : 225

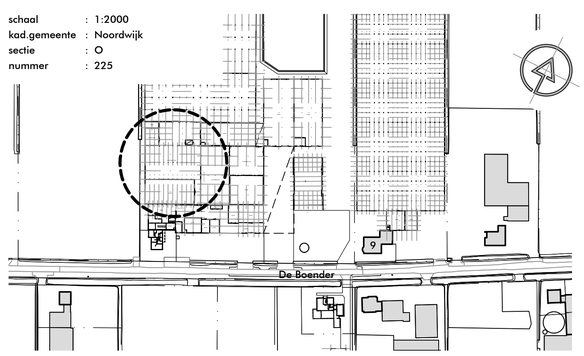

STOL architecten

STOL architecten bv 0252 216962 | Postbus 110 2160 AC Lisse
Infoestolarchitecten.nl www.stolarchitecten.nl | Meer en Duin 5 2163 HA Lisse

status	OMGEVINGSVERGUNNING		
datum	18-02-2022	gewijzigd	-
tekenaar	SvS	-	-
formaat	841x841	-	-
bestand	2660A9903	-	-

werk : Revisietekening bestaande bebouwing - De Boender 7 - Noordwijk
opdrachtgever : Heemskerk Vasteplanten B.V. - De Boender 7 - 2204 AE Noordwijk
onderdeel : wijzigen gebruik van schuurkas naar verwerkingsruimte

schaal 1:100
werknr. 2660
bladnr. A31

BIJLAGE L1.4

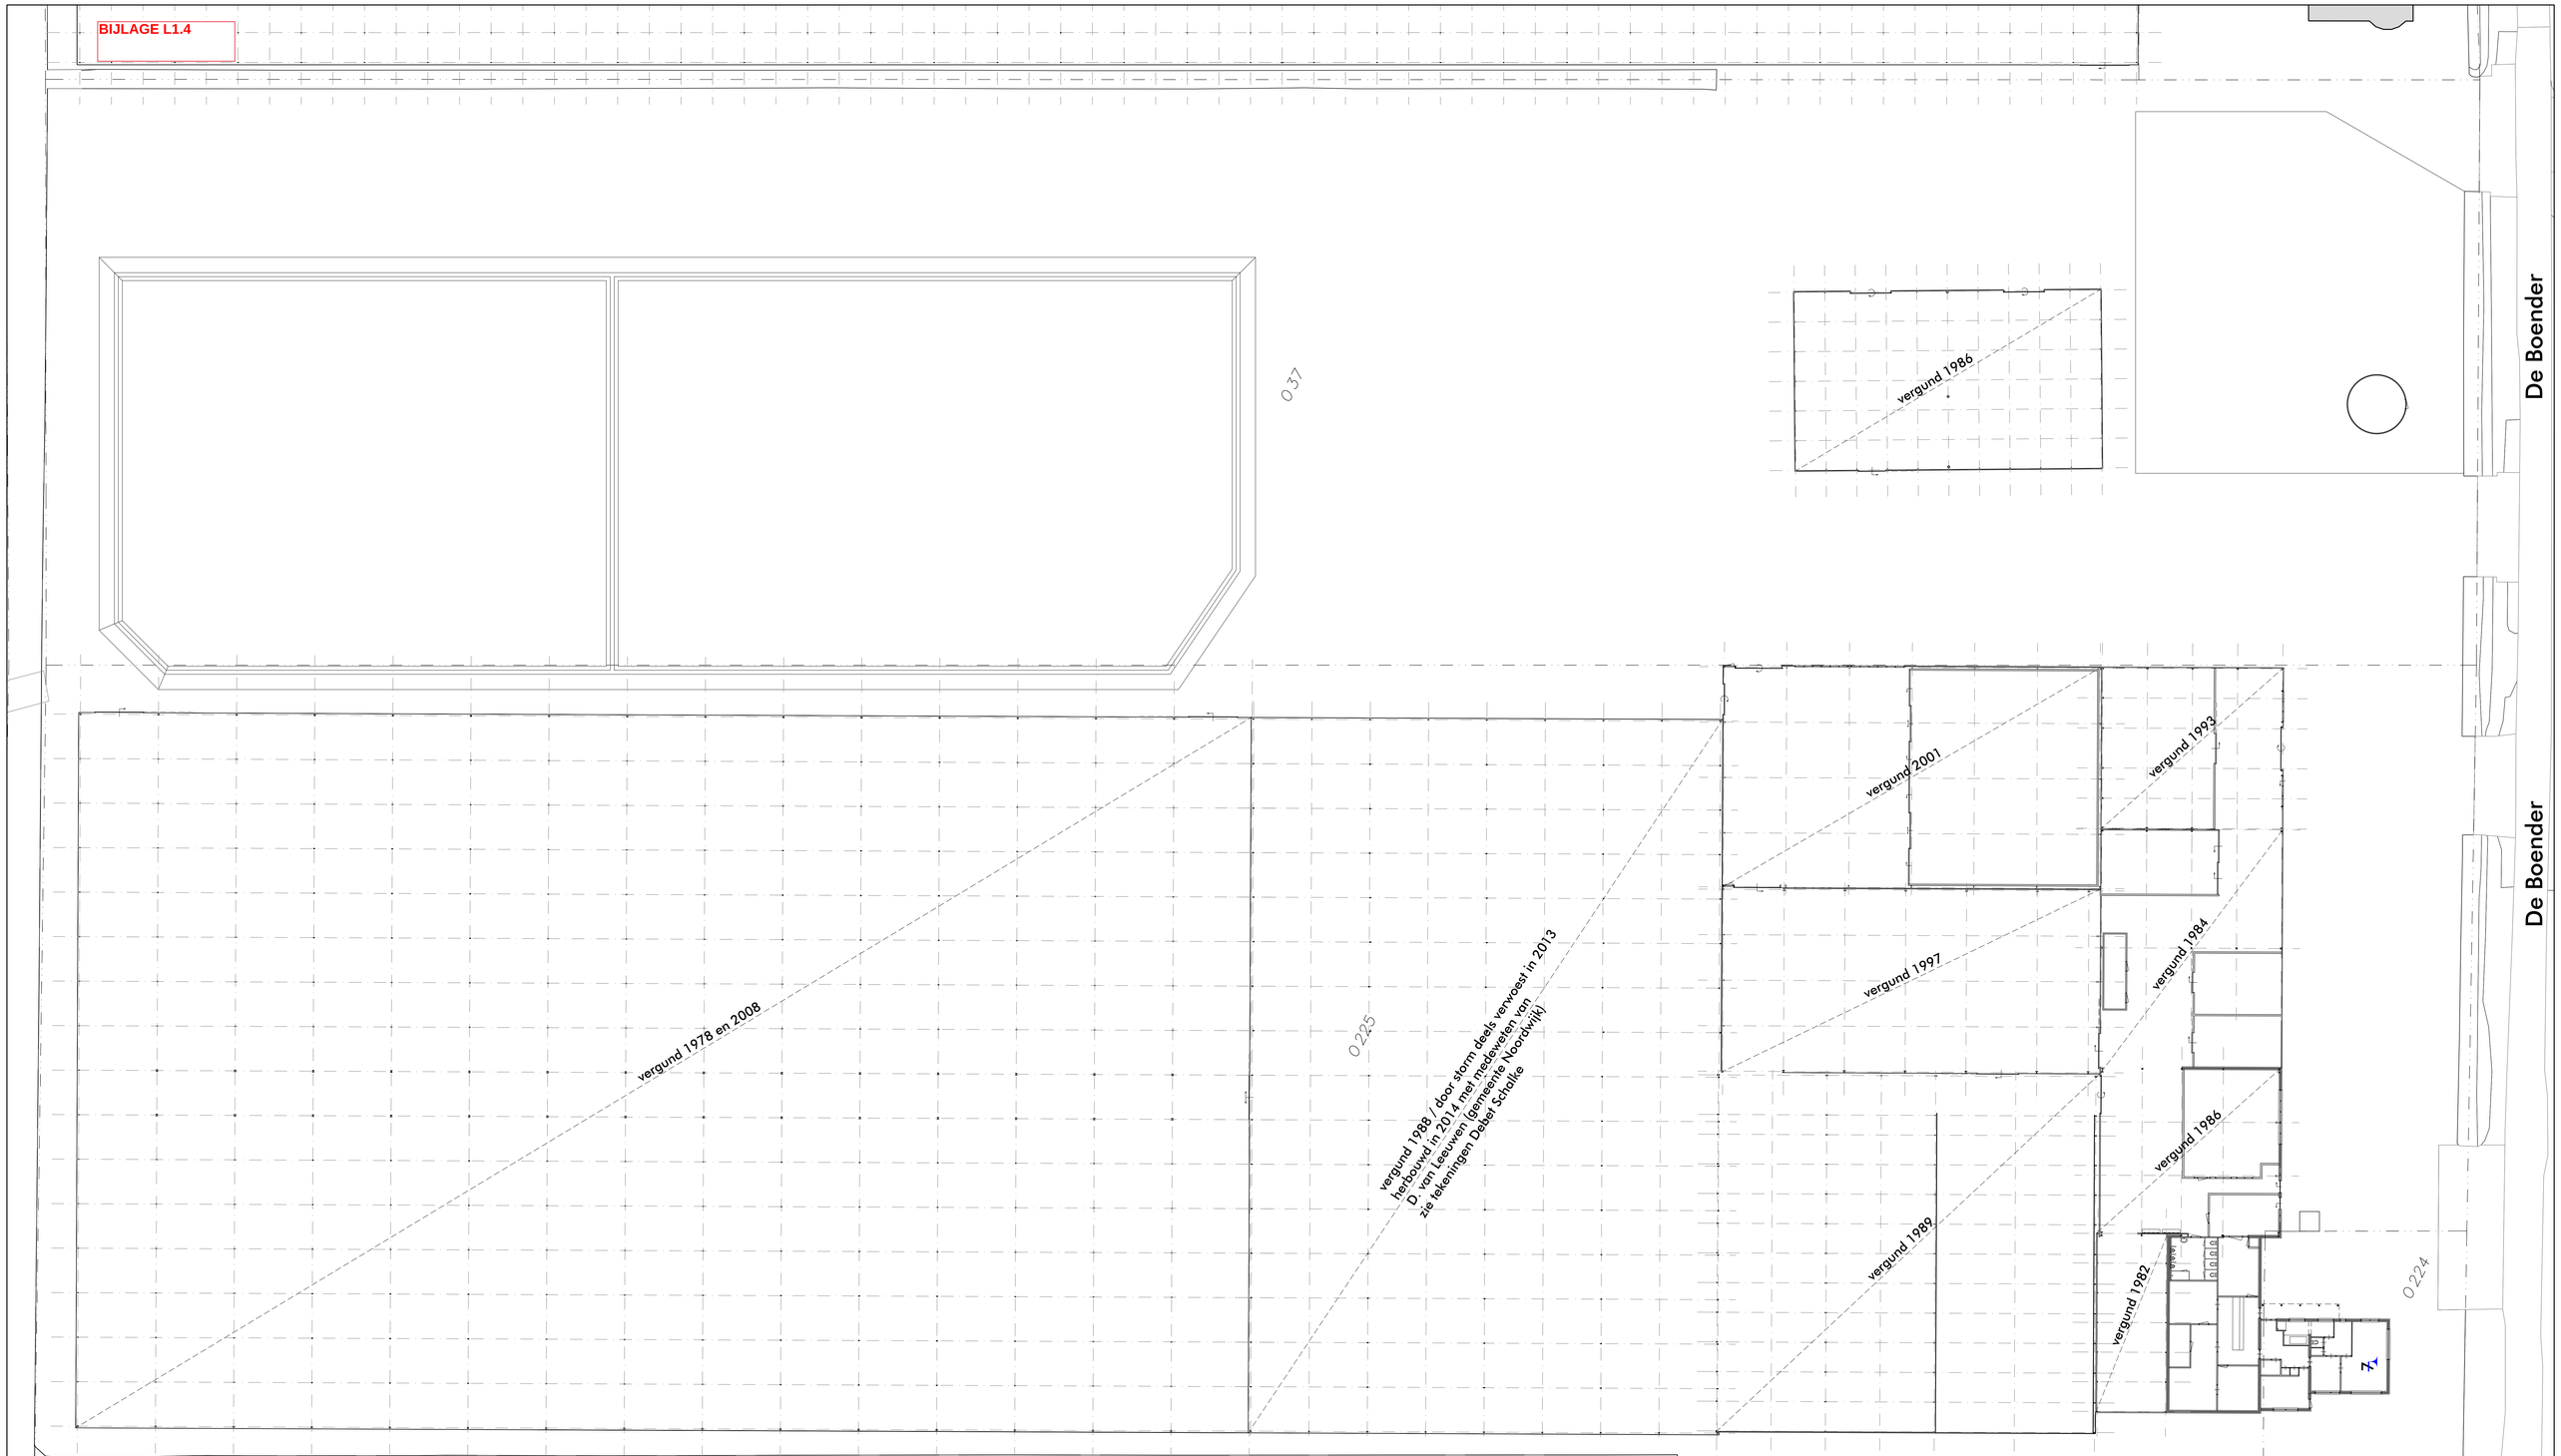

BESTAANDE SITUATIE / DE BOENDER 7
VERGUND / (VAN VÓÓR STORM 2013)

- voor gevels zie tekening STOL
werknr. 2660 blad A04 d.d. 01-04-2022
- zie ook luchtfoto vergelijk 2013-2014

STOL architecten

STOL architecten bv
0252 210982

Postbus 110
2200 AC Lisse

info@stolarchitecten.nl
www.stolarchitecten.nl

Meer en Duin 5
2353 YA Lisse

status	OMGEVINGSVERGUNNING		
datum	01-04-2022	gewijzigd	-
tekenaar	SvS	-	-
formaat	841x1300	-	-
bestand	2660A9904	-	-

schaal 1:200

werknr. 2660

bladnr. A01-a

werk : Vervangen kassen en bedrijfsgebouw - De Boender 9 - Noordwijk
opdrachtgever : Heemskerk Vasteplanten B.V. - De Boender 7 - 2204 AE Noordwijk
onderdeel : situatie bestaande toestand (ca. 2012) / De Boender 7

BIJLAGE L1.5

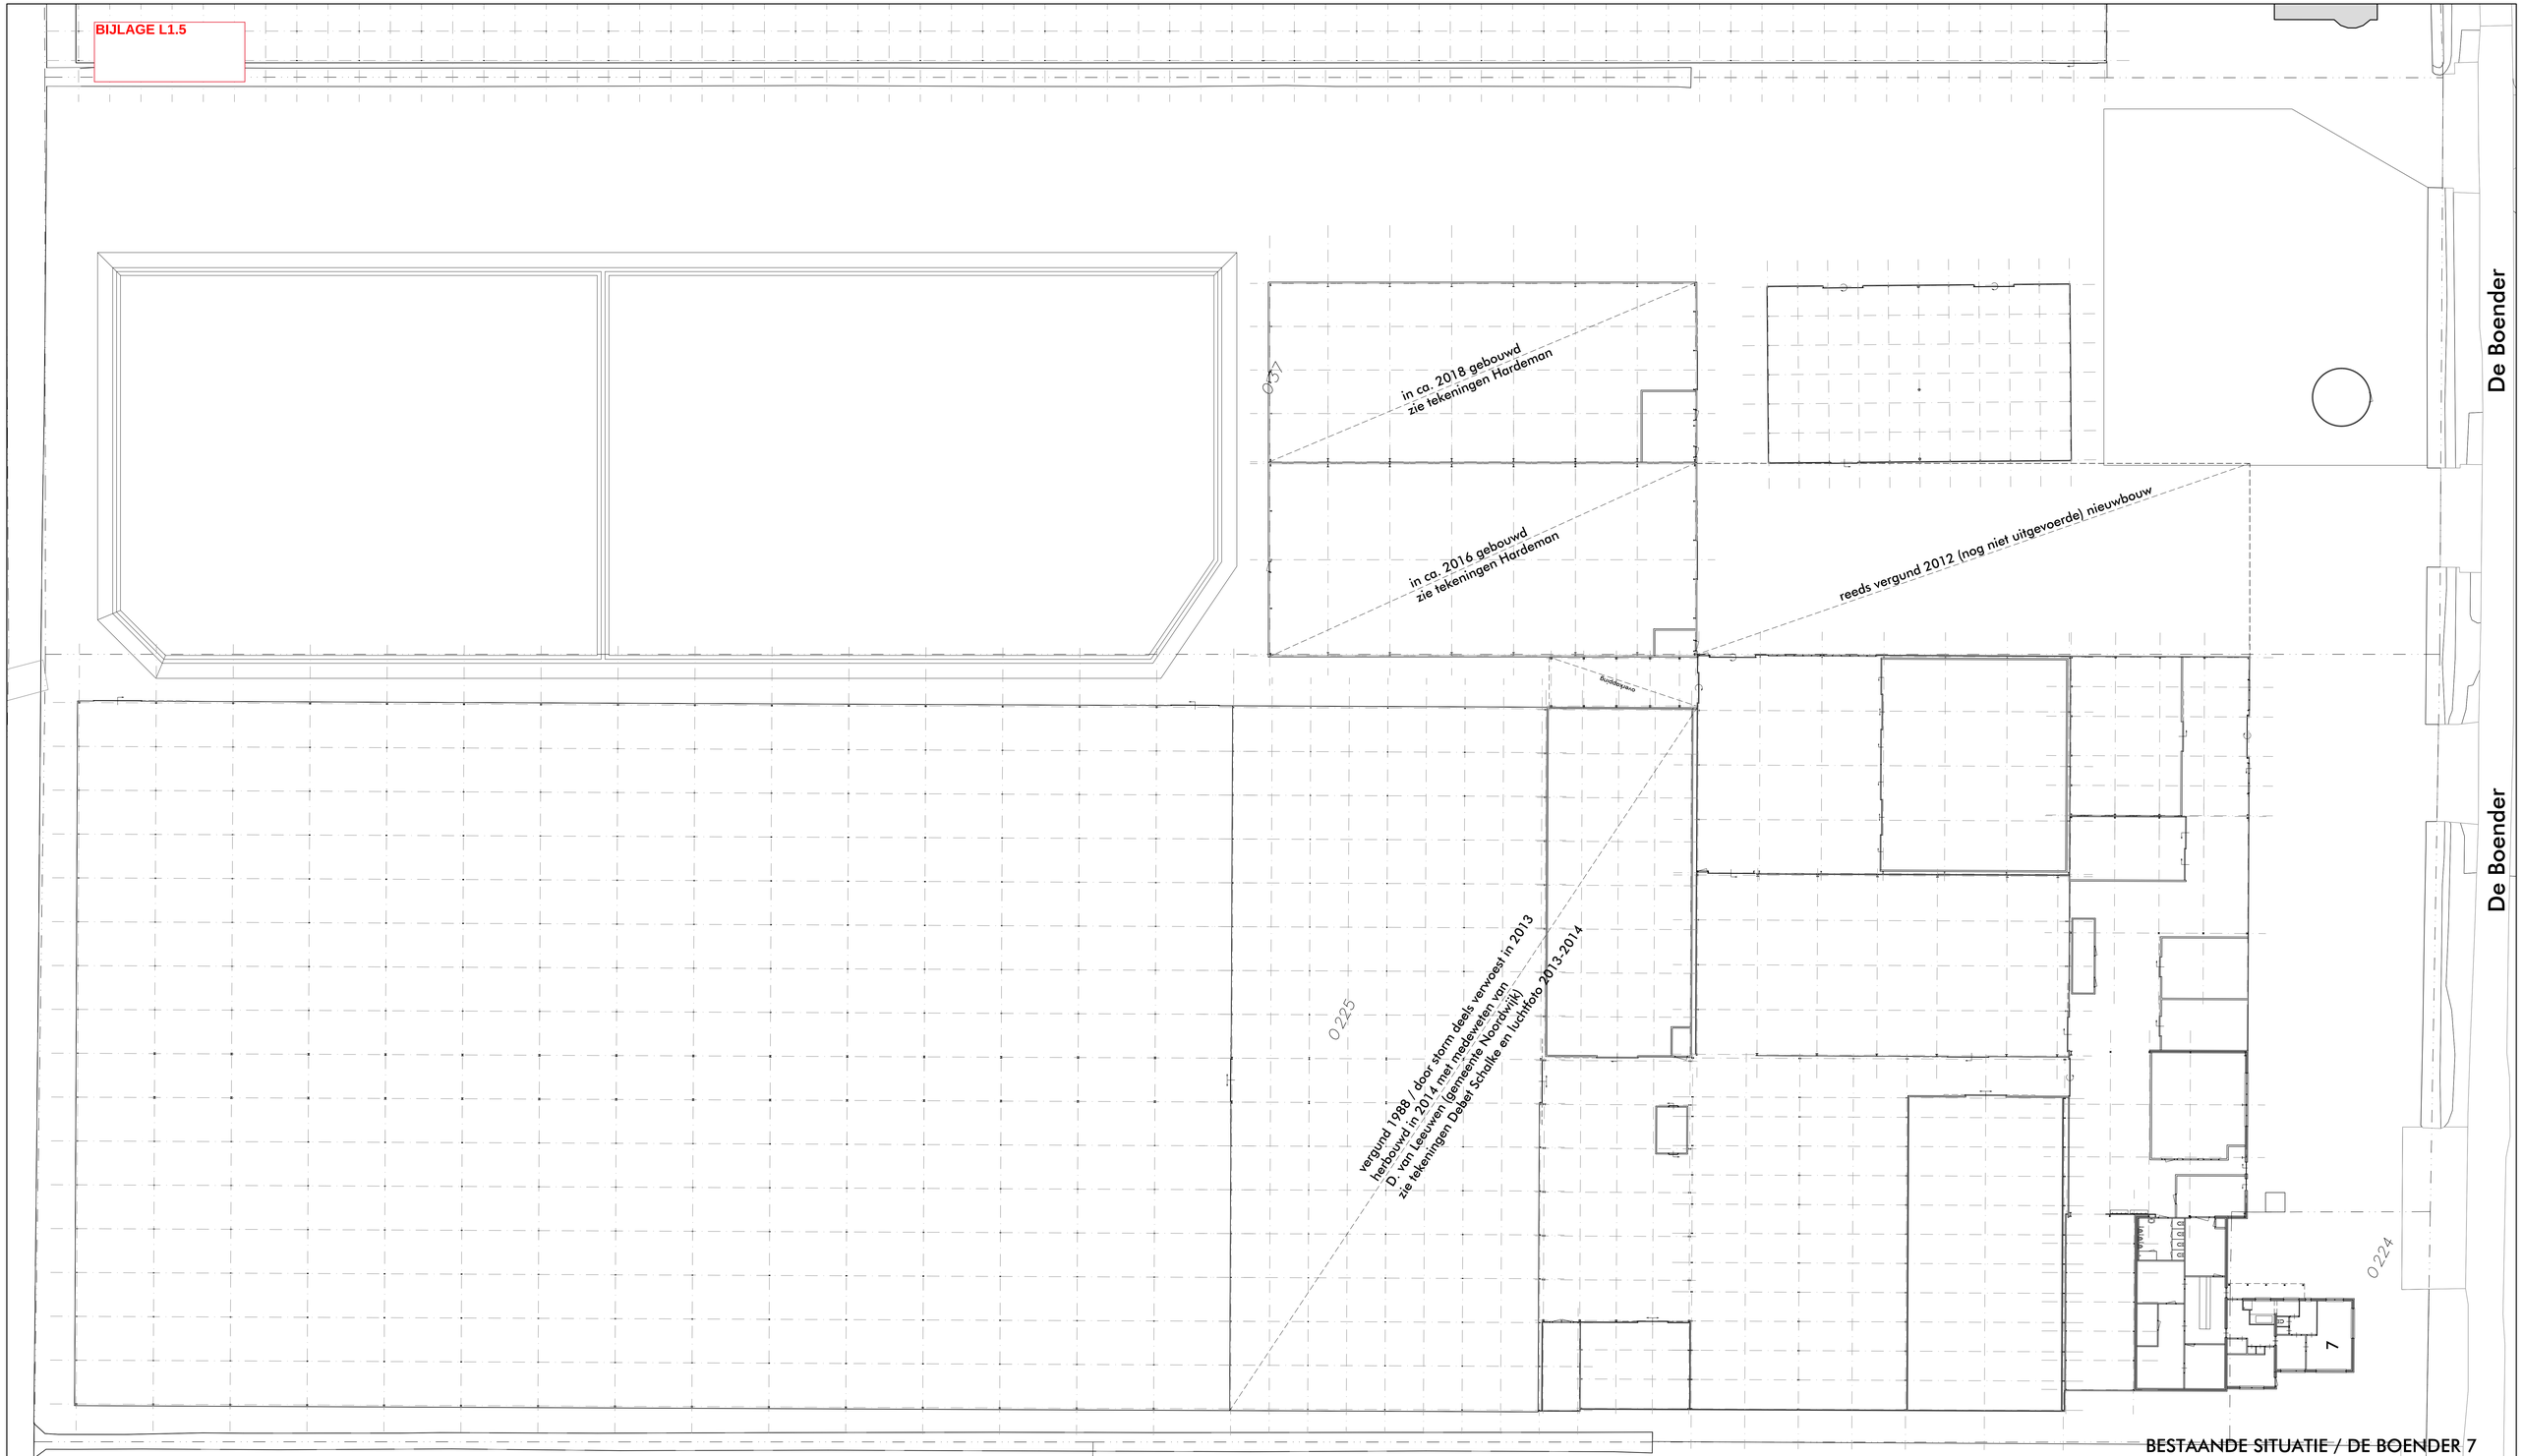

BESTAANDE SITUATIE / DE BOENDER 7
DEELS VERGUND / 2021

- voor gevels zie tekening STOL
werknr. 2660 blad A14-b d.d. 01-04-2022
- zie ook luchtfoto vergelijk 2014-2021

STOL architecten

status	OMGEVINGSVERGUNNING		
datum	01-04-2022	gewijzigd	-
tekenaar	SvS	-	-
formaat	841x1300	-	-
bestand	2660A9904	-	-

schaal 1:200

werknr. 2660

bladnr. A01-b

werk : Vervangen kassen en bedrijfsgebouw - De Boender 9 - Noordwijk
opdrachtgever : Heemskerk Vasteplanten B.V. - De Boender 7 - 2204 AE Noordwijk
onderdeel : situatie bestaande toestand (2021) / De Boender 7

BIJLAGE L1.6



voorgevel / De Boender

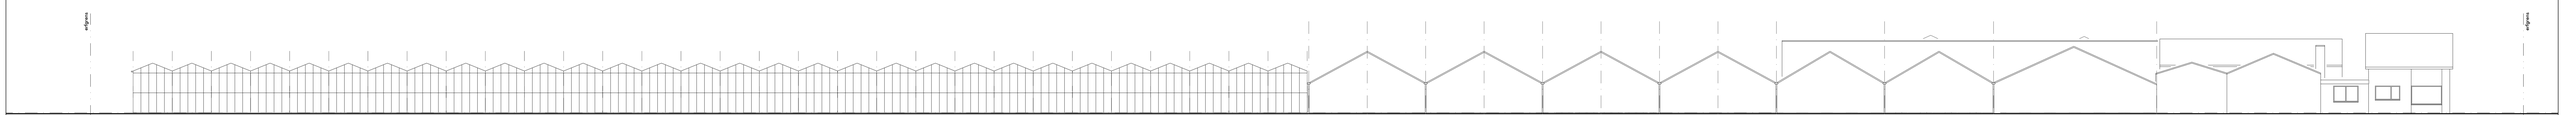

linkergevel



rechtergevel



achtergevel

BESTAANDE SITUATIE / DE BOENDER 7
VERGUND / (VAN VÓÓR STORM 2013)

(zie ook luchtfoto 2013-2014)

- voor plattegronden zie tekening STOL werknr. 2660 blad A01-a d.d. 01-04-2022
- zie ook luchtfoto vergelijk 2013-2014

STOL architecten
Hobahoorraat 32
2161 HE Lisse
0252 216962
info@stolarchitecten.nl

status	OMGEVINGSVERGUNNING		
datum	21-09-2021	gewijzigd	01-04-2022
tekenaar	SvS	30-10-2023	-
formaat	594x1300	-	-
bestand	2660A9904	-	-

schaal 1:200

werknr. 2660

bladnr. A04

werk : Revisietekening bestaande bebouwing - De Boender 7 - N'wijk
opdrachtgever : Heemskerk Vasteplanten B.V. - De Boender 7 - 2204 AE N'wijk
onderdeel : gevels bestaande toestand (ca. 2012) / De Boender 7

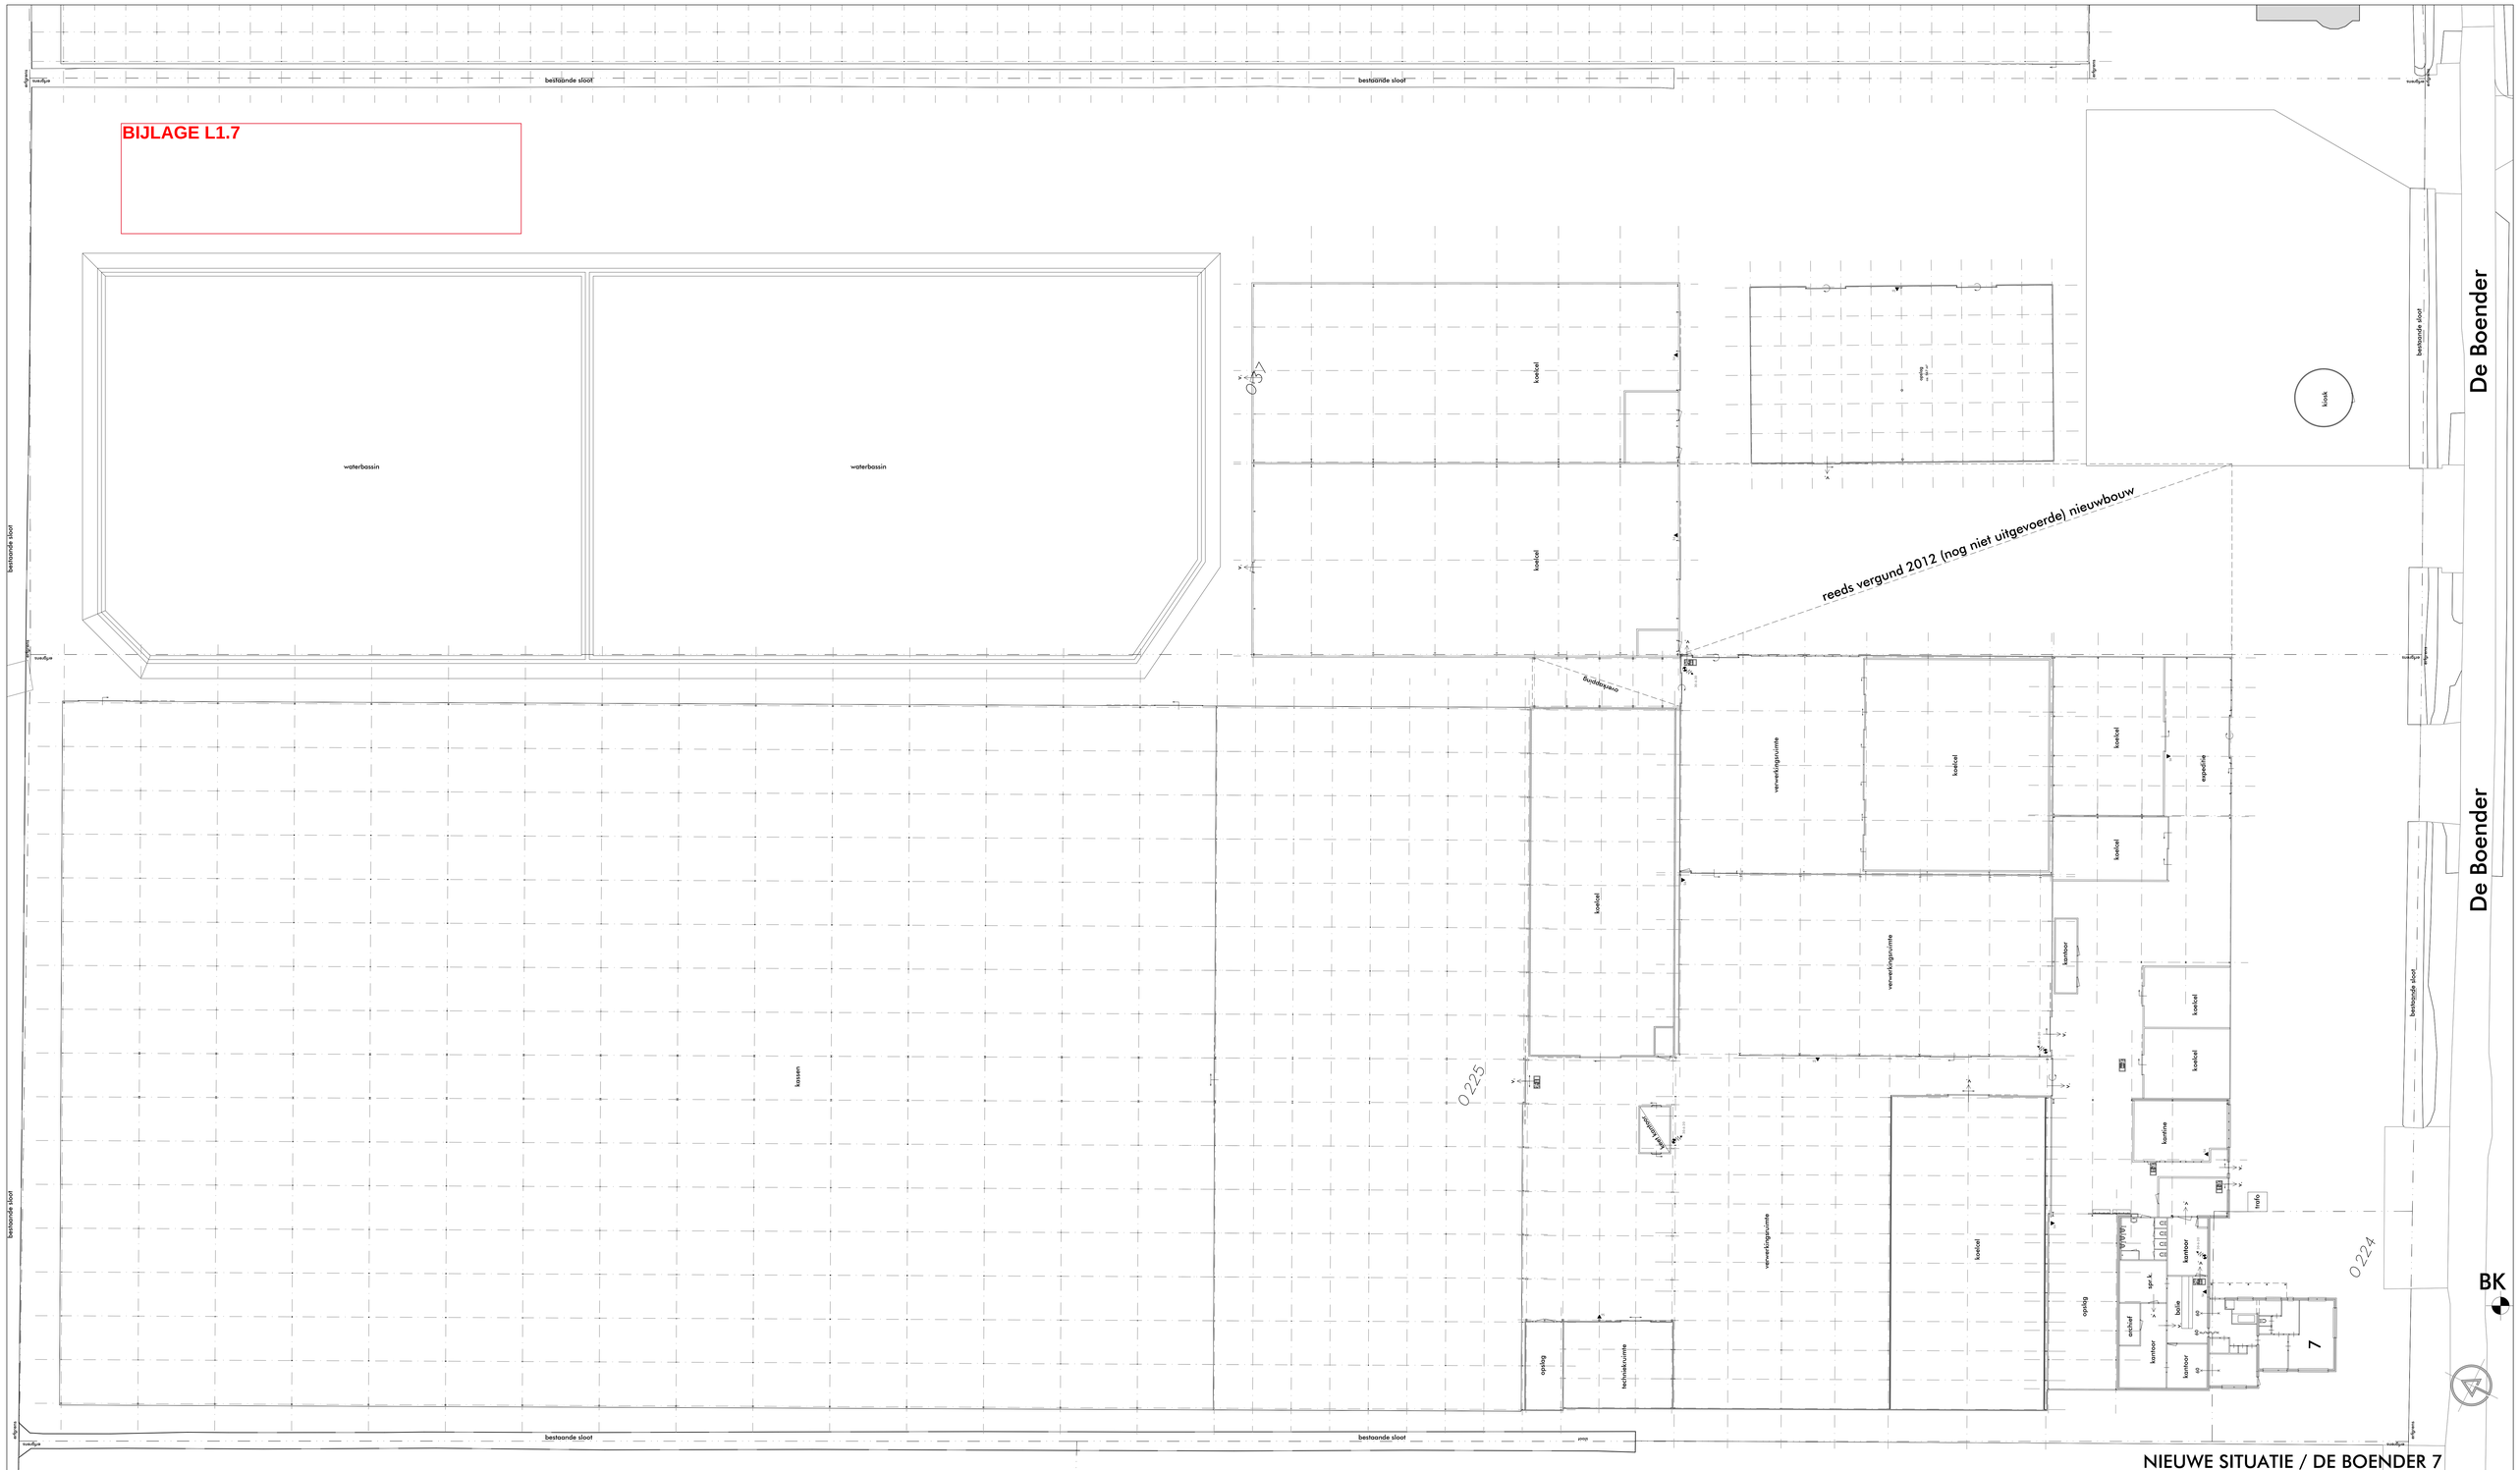

NIEUWE SITUATIE / DE BOENDER 7

renvooi

veiligheid

	60 minuten WBDBO
	zelfsluitende brandwerende deur, 60 minuten WBDBO
	vluchtdeur in vluchtrichting te openen zonder sleutel
	transparantverlichting vluchtwegaanduiding conform NEN6088 en NEN-EN 1838
	brandslanghaspel, slanglengte 30m^1, statische druk 100 kPa, capaciteit 1,3m^3/h, conform NEN-EN 671-1
S6	handblusmiddel, schuim incl. inhoud in liters
BK	globale positie bovengrondse brandkraan

- voor gevels zie tekening STOL werknr. 2660 blad A14 d.d. 01-04-2022
- zie ook luchtfoto vergelijk 2014-2021

STOL architecten

Hobelhorstraat 32
2161 HE Lisse

0252 216962
info@stolarchitecten.nl

status	OMGEVINGSVERGUNNING		
datum	21-09-2021	gewijzigd	01-04-2022
tekenaar	SvS	30-10-2023	-
formaat	841x1300	-	-
bestand	2660A9904	-	-

werk : Revisietekening bestaande bebouwing - De Boender 7 - N'wijk
opdrachtgever : Heemskerk Vasteplanten B.V. - De Boender 7 - 2204 AE N'wijk
onderdeel : situatie nieuwe toestand / De Boender 7

schaal 1:200
werknr. 2660
bladnr. A11

BIJLAGE L1.8



voorgevel / De Boender

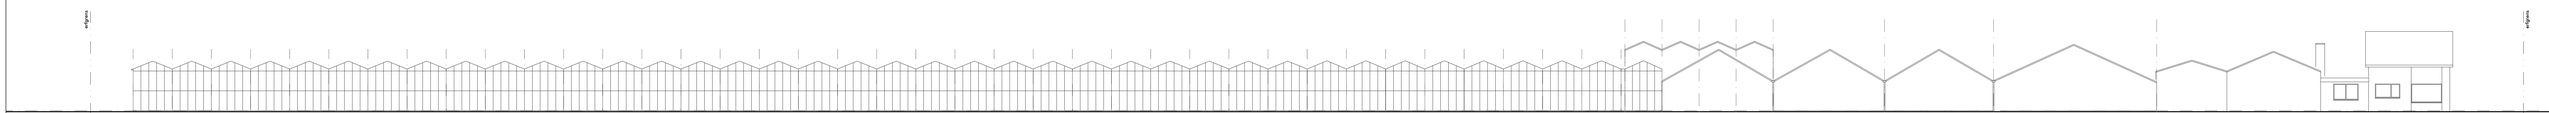

linkergevel



rechtergevel



achtergevel

BESTAANDE SITUATIE / DE BOENDER 7
DEELS VERGUND / 2021

STOL architecten

Hobahoorstraat 32
2161 HE Lisse

0252 216962
info@stolarchitecten.nl

status	OMGEVINGSVERGUNNING		
datum	01-04-2022	gewijzigd	30-10-2023
tekenaar	SvS	-	-
formaat	594x1300	-	-
bestand	2660A9904	-	-

schaal 1:200

werknr. 2660

bladnr. A14-b

werk : Revisietekening bestaande bebouwing - De Boender 7 - N'wijk

opdrachtgever : Heemskerk Vasteplanten B.V. - De Boender 7 - 2204 AE N'wijk

onderdeel : gevels bestaande toestand (2021) / De Boender 7

- voor plattegrond zie tekening STOL werknr. 2660 blad A01-b d.d. 01-04-2022
- zie ook luchtfoto vergelijk 2014-2021

BIJLAGE L1.9



voorgevel / De Boender

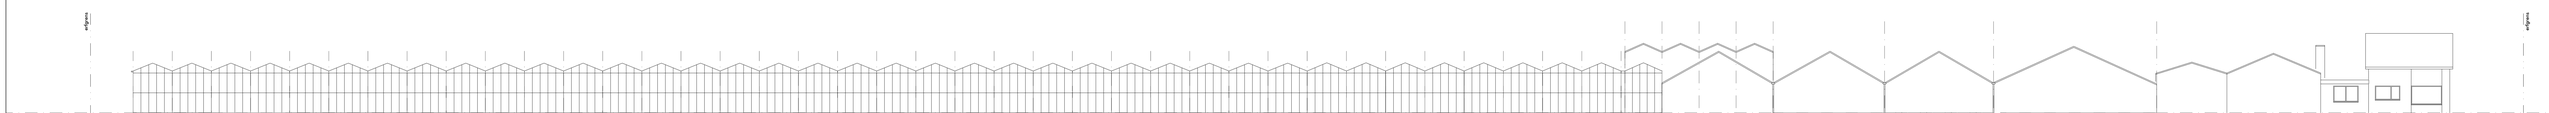

linkergevel



rechtergevel



achtergevel

NIEUWE SITUATIE / DE BOENDER 7

STOL architecten

Hobbemstraat 32
2181 HE Lisse

0252 216962
info@stolarchitecten.nl

status	OMGEVINGSVERGUNNING		
datum	01-04-2022	gewijzigd	30-10-2023
tekenaar	SvS	-	-
formaat	594x1300	-	-
bestand	2660A9904	-	-

schaal 1:200

werknr. 2660

bladnr. A14

werk : Revisietekening bestaande bebouwing - De Boender 7 - N'wijk

opdrachtgever : Heemskerk Vasteplanten B.V. - De Boender 7 - 2204 AE N'wijk

onderdeel : gevels nieuwe toestand / De Boender 7

- voor plattegrond zie tekening STOL werknr. 2660 blad A11 d.d. 01-04-2022
- zie ook luchtfoto vergelijk 2014-2021

BIJLAGE L1.10

Stol, 2660 B7 - 2013-2014 Topo Tijdreis vergelijking tussen situatie 2013 en 2014



BIJLAGE L1.11

Stol, 2660 B7 - 2014-2021 Topo Tijdreis vergelijking tussen situatie 2014 en 2021

