
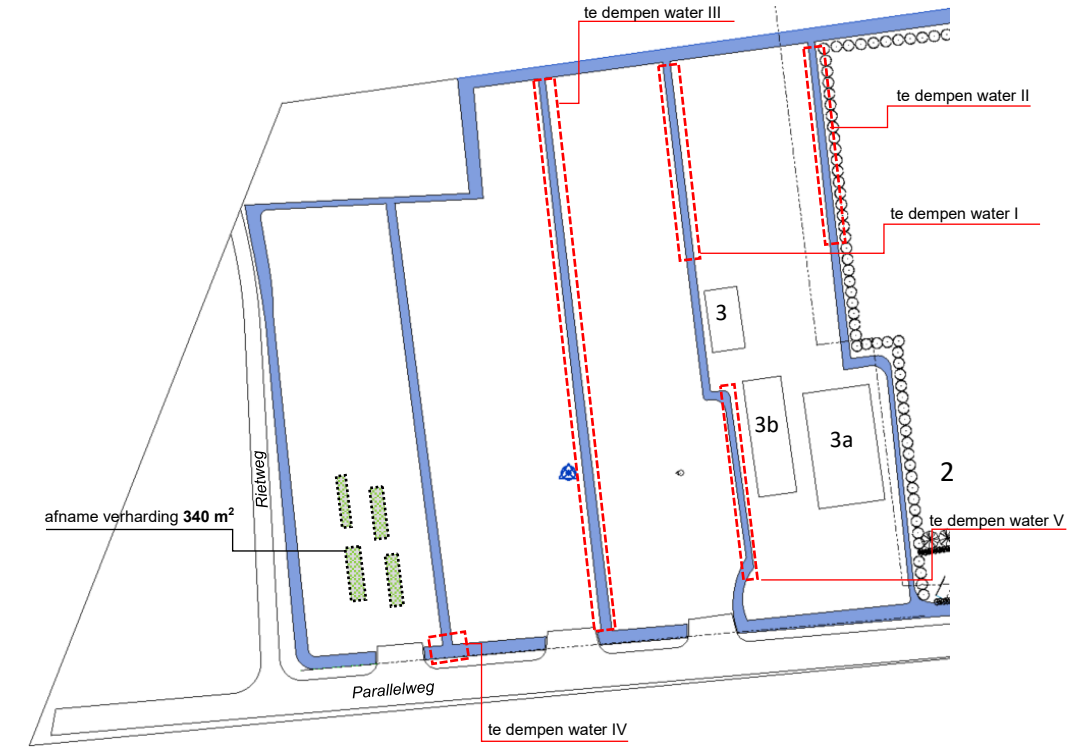


1 **Oude situatie**
1:2000

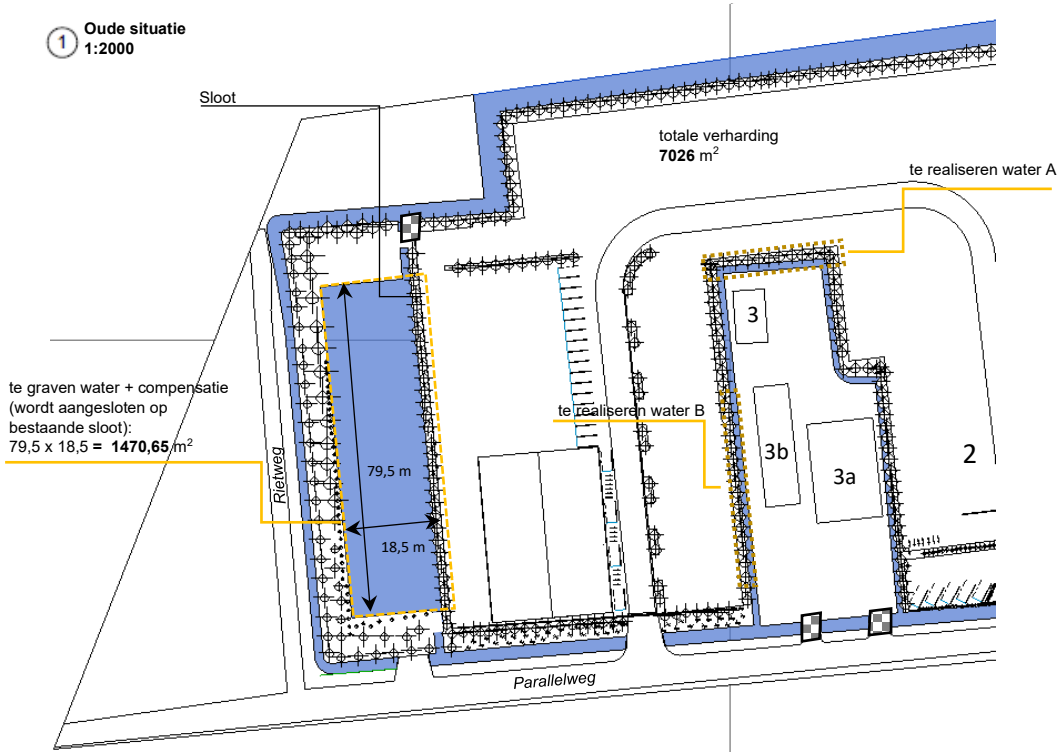

2 **Nieuwe situatie**
1:2000

Legenda:

: te dempen water
: te realiseren water
: te graven water
: te verharden oppervlakte
: te verdwijnen/realiseren duikers

- **Adresgegevens:**
  De Jong Beheer- en Exploitatie Maatschappij BV
  Parallelweg 2
  4209 AA Schelluinen
- **Kadastrale perseelgegevens:**
  Perceel 2298 2614 2613
  1624 2580 2581
- **Te dempen water:**

I:	L 38 m	B 1.8 m	= 68.4 m²	
II:	L 38 m	B 2.75 m	= 104.5 m²	
III:	L 120 m	B 2.3 m	= 276 m²	
IV:	L 8 m	B 5 m	= 40 m²	
V:	L 55 m	B 1.8 m	= 99 m²	+
			= 605.9 m²	

- **Te verworden wateroppervlakte:**

A:	L 30 m	B 1.8 m	= 54 m²	(sloot)
B:	L 55 m	B 1.8 m	= 99 m²	(sloot)
			= 153 m²	

- **Toe- en afname verharding:**
  Te verharden verharding : 7026 m²
  Afname verharding : 340 m²
  Totaal **= 6686 m²**


- **Te verworden wateroppervlakte:**
  6050 m² × 436 / 0.3 = 879.1 m²
  636 × 436 / 0.2 = 138.65 m²
  = 1017.75 m²
  1017,75 m² + 605.9 = *1623.65 m²* - *153 m²* = **1470.65 m²** (vijver)

Alle maten zijn bepaald aan de hand van zomerpeil


DE JONG BEHEER- EN EXPLOITATIEMAATSCHAPPIJ BV

Revisietekening op eerder verlengde vervulling

	Schaal 1:2000		Formaat A4		Tek. nr.
	GET. AKH	05-01-22	GET. AKH	TdW	
		12-10-22		TdW	

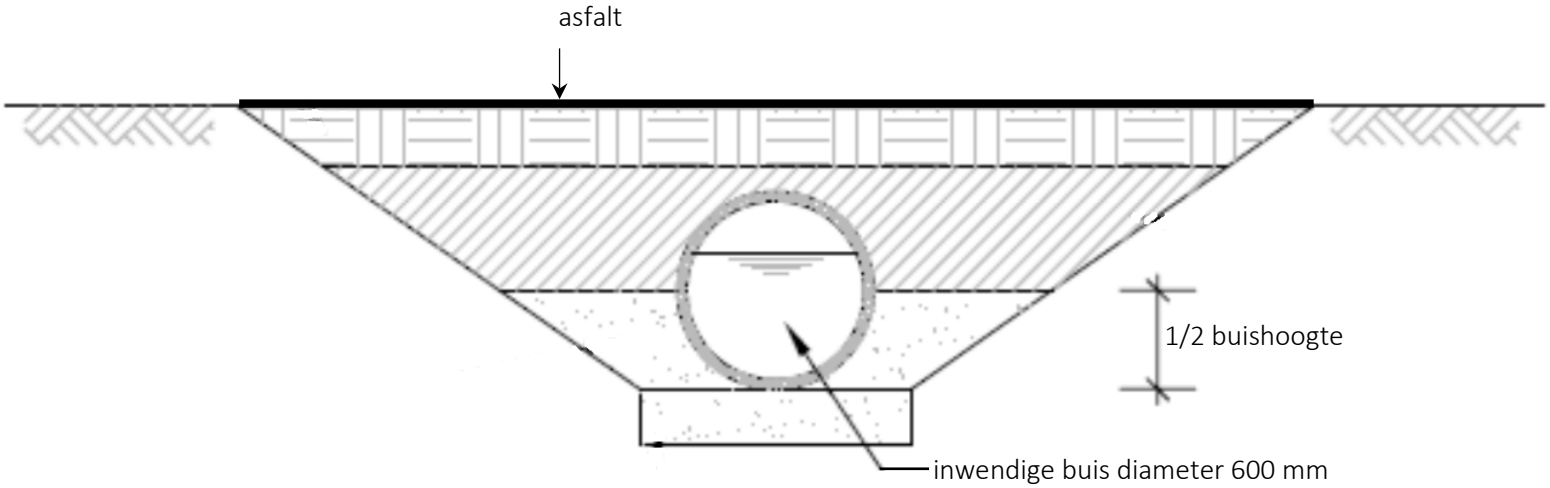


Dwarsdoorsnede duiker

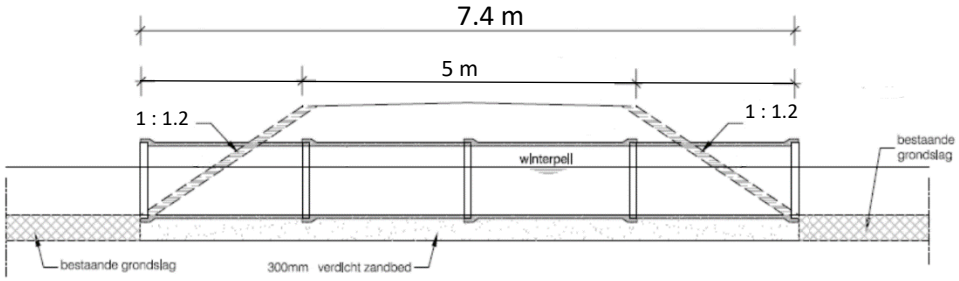



Langsdoorsnede duiker

DE JONG BEHEER- EN EXPLOITATIEMAATSCHAPPIJ BV					
Doorsnedetekening duikers type A en type B					
	Schaal -		Formaat A4		Tek. nr.
	GET. AKH	09-08-18	GET. AKH	TdW	
		03-07-20		TdW	

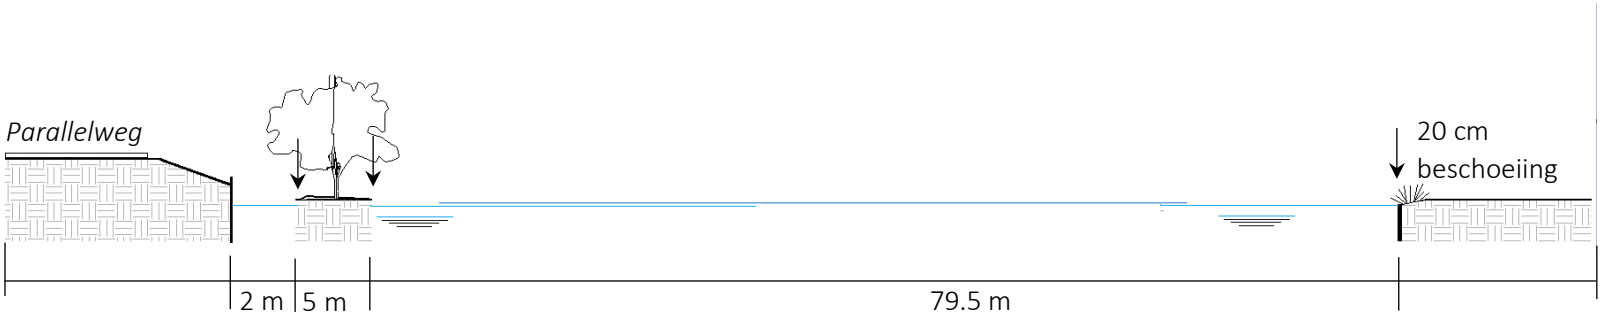

Langsdoorsnede A-A’ waterberging

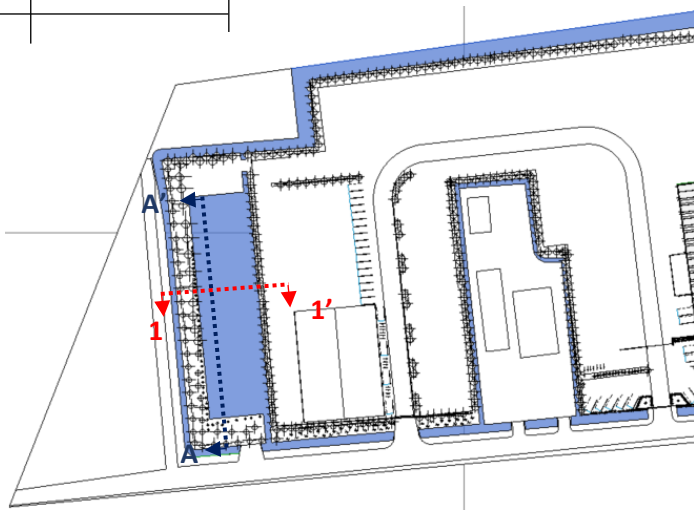

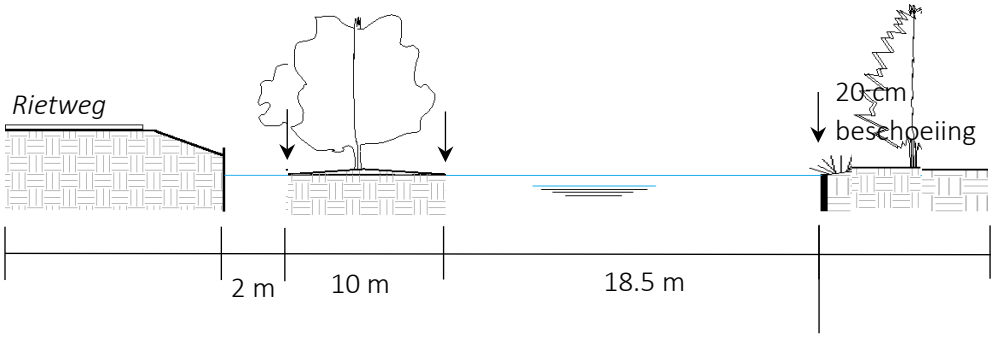

Dwarsdoorsnede 1-1’ waterberging

DE JONG BEHEER EN EXPLOITATIEMAATSCHAPPIJ BV					
Doorsnedetekening waterberging met maatvoering					
	Schaal -		Formaat A4		Tek. nr.
	GET. AKH	05-01-22	GET. AKH	TdW	