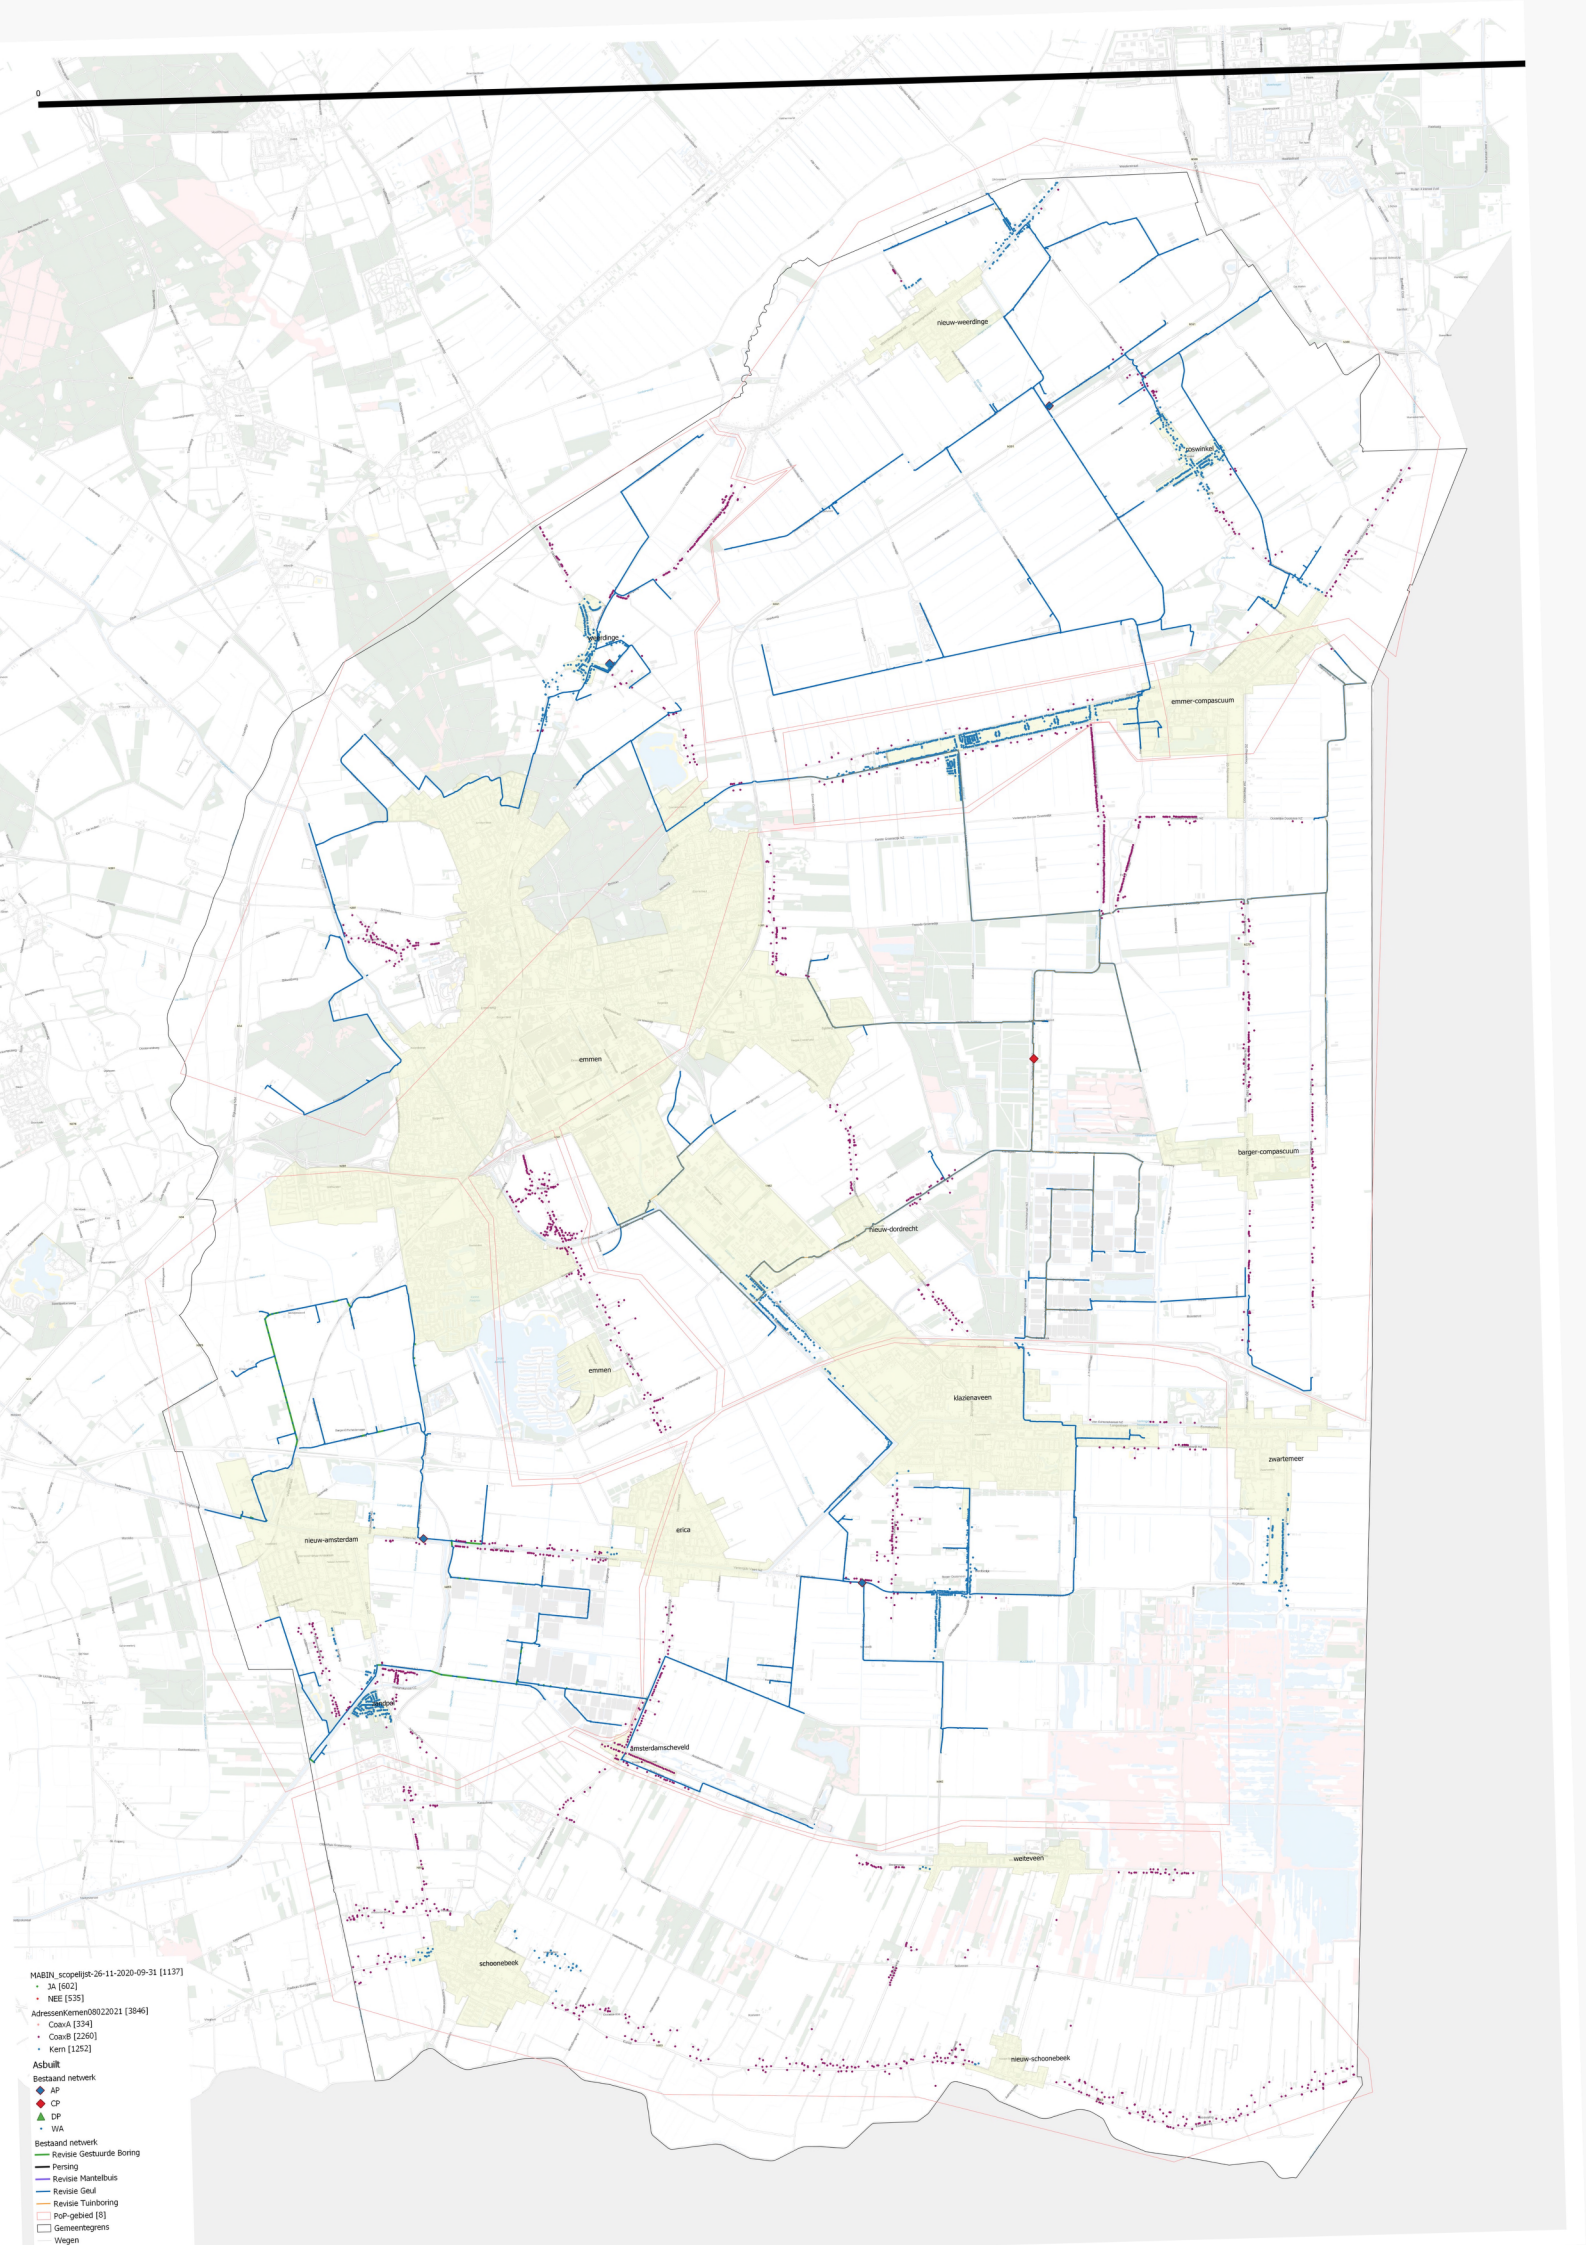

0
nieuw-weerdinge
weerdinge
emmer-compascuum
emmen
emmen
berger-compascuum
nieuw-dordrecht
klazienaveen
zwartemeer
nieuw-amsterdam
erica
amsterdamscheveld
weiteveen
schoonebeek
nieuw-schoonebeek
MABIN_scopelijst-26-11-2020-09-31 [1137]
JA [602]
NEE [535]
AdressenKernen08022021 [3846]
CoaxA [334]
CoaxB [2260]
Kern [1252]
Asbuilt
Bestaand netwerk
AP
CP
DP
WA
Bestaand netwerk
Revisie Gestuurde Boring
Persing
Revisie Mantelbuis
Revisie Geul
Revisie Tuinboring
PoP-gebied [8]
Gemeentegrens
Wegen